




KÖK: 401-03

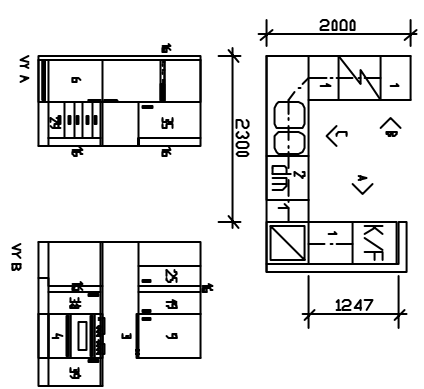


KÖK: 406-08

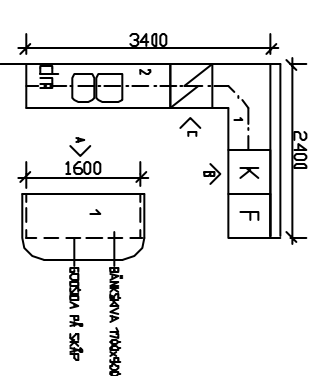

KÖK: 408-06

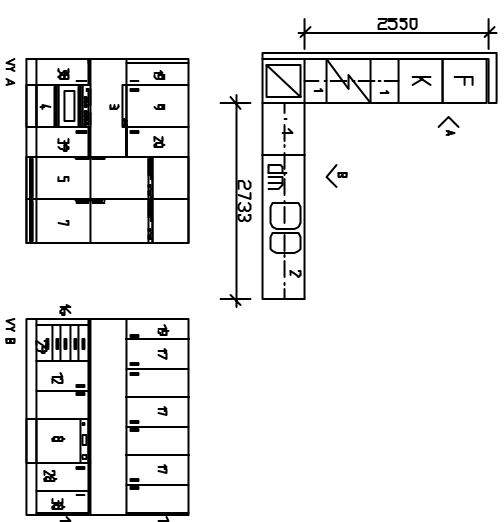

KÖK: 305-04

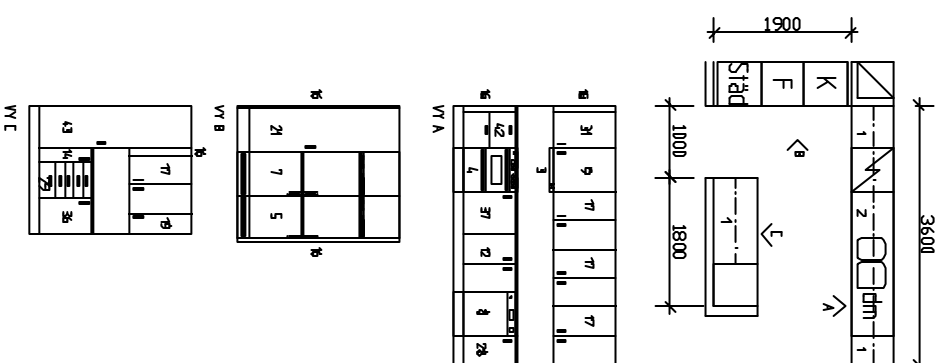


RELATIONSHANDLING
VASALLEN
