

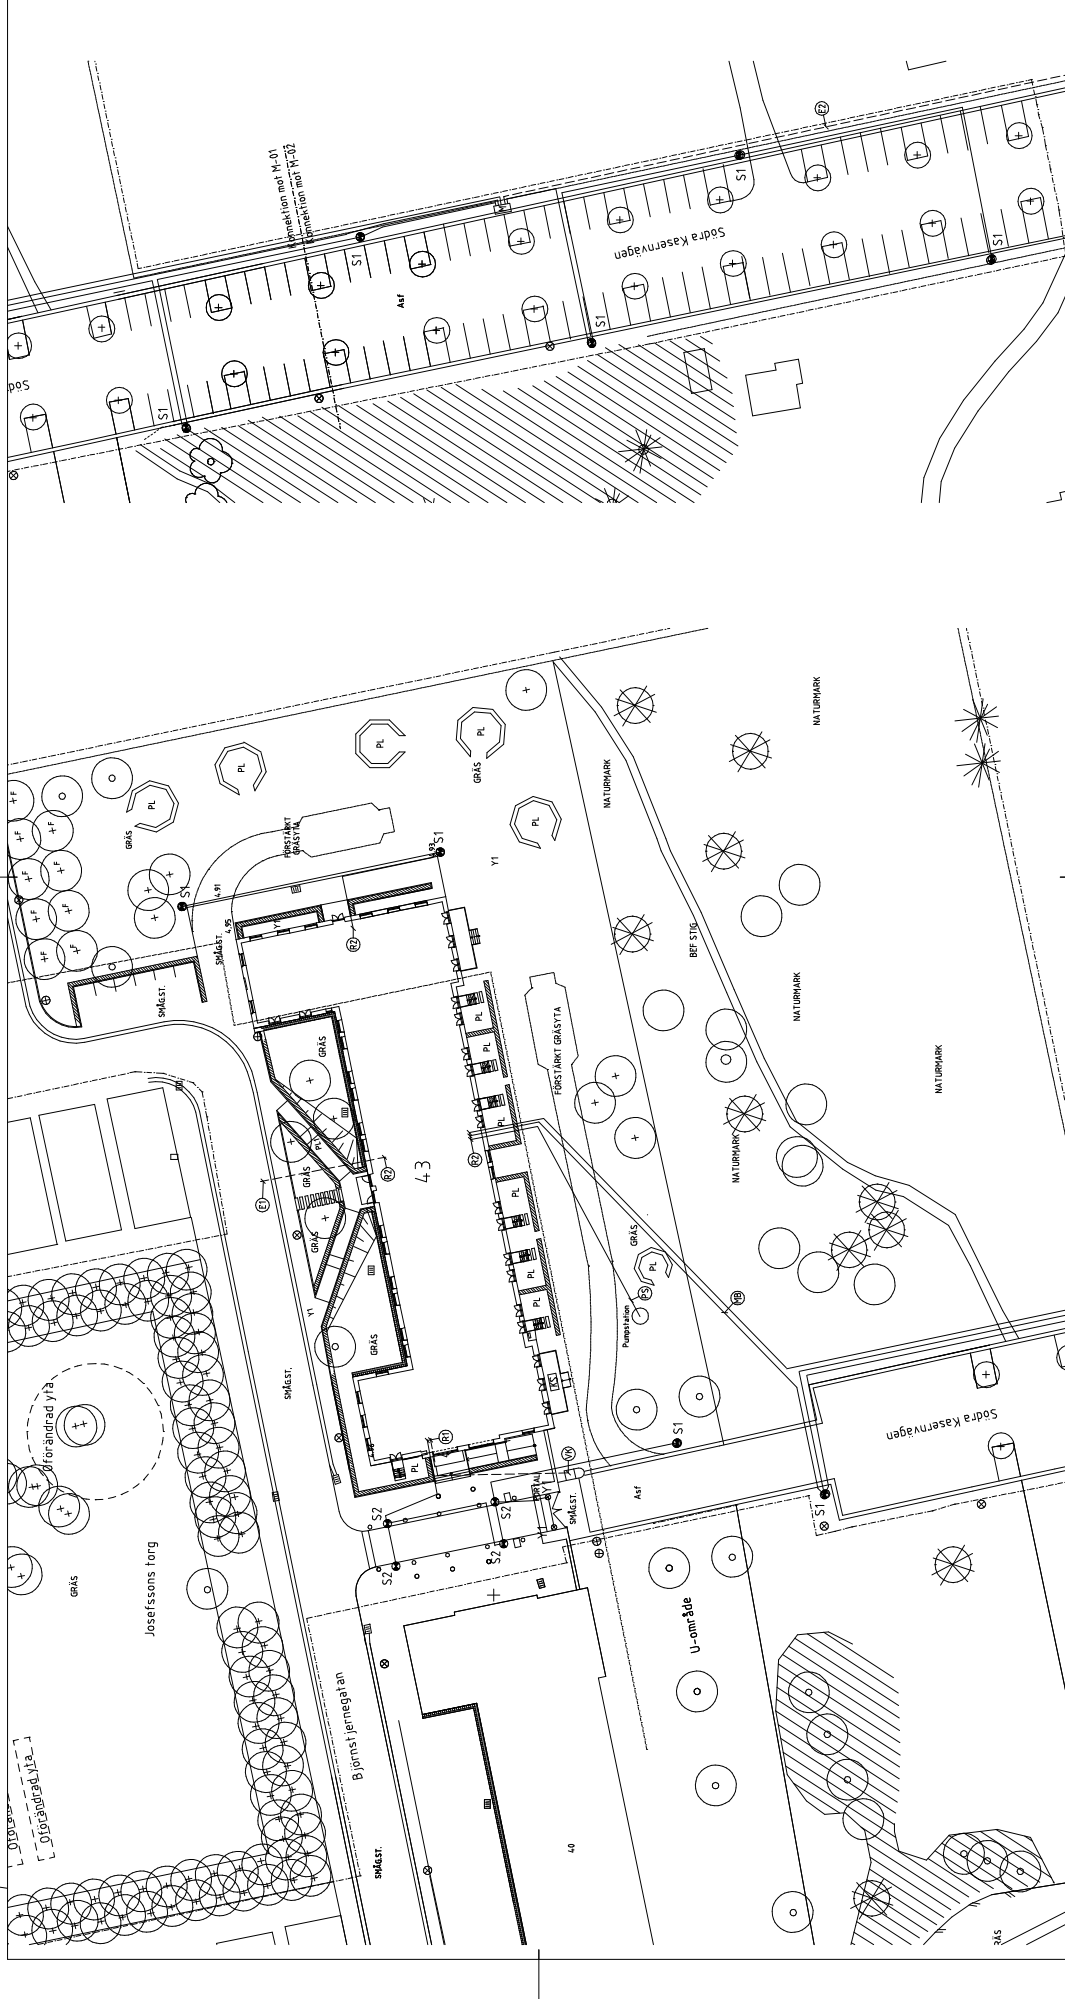
RELATIONSHANDLING 2003-04-29

PORTALKASERN 43  
YSTADS KOMMUN


1200/ATF E600