


OBS! GRUNDVATTENNIVÅER UPPMÄTTA TILL +2,50 - 2,80 I NÄRLIGGANDE OMRÅDEN


A 1:20

• I HISS A: 1715

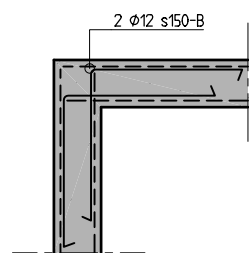


1 1:20


SNITT GÄLLER ALLA HÖRN I HISSGRÖP

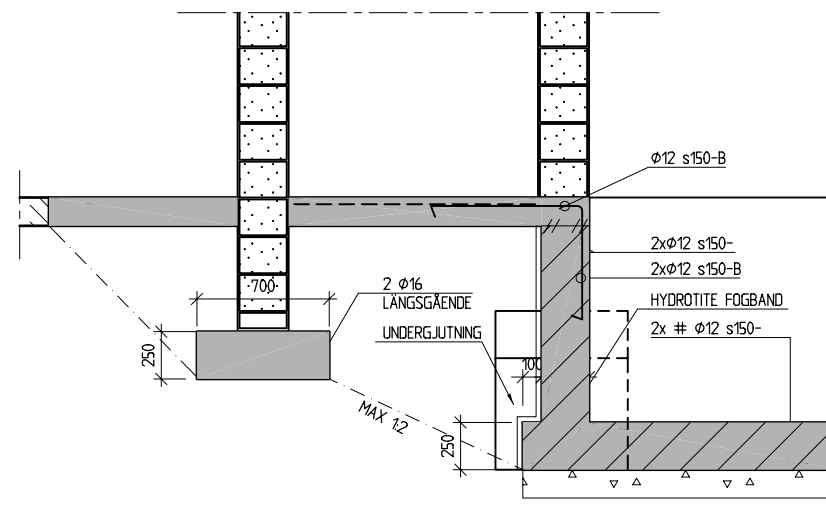

B 1:20

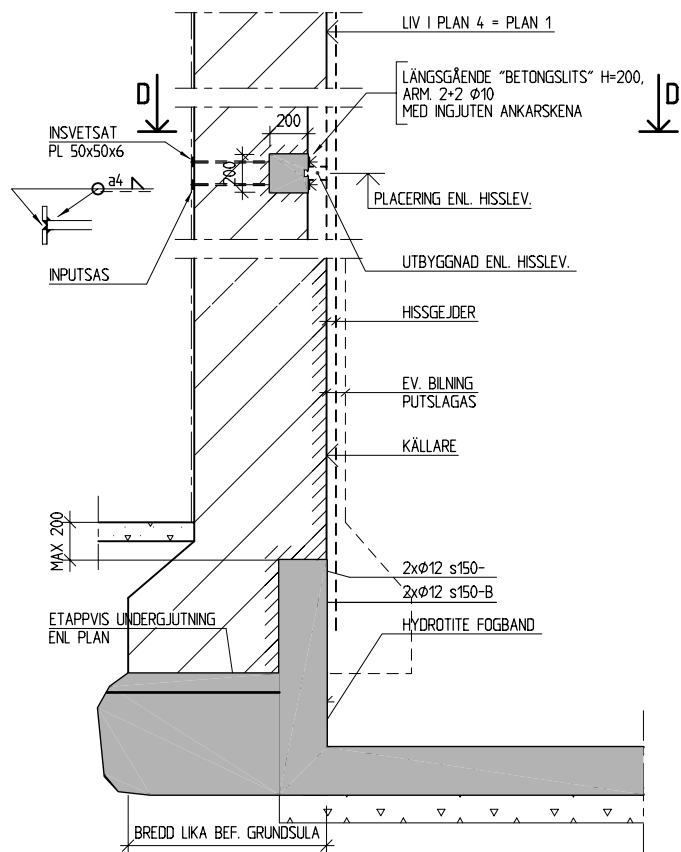

C 1:20 I ÖVRIGT ENL. DETALJ A

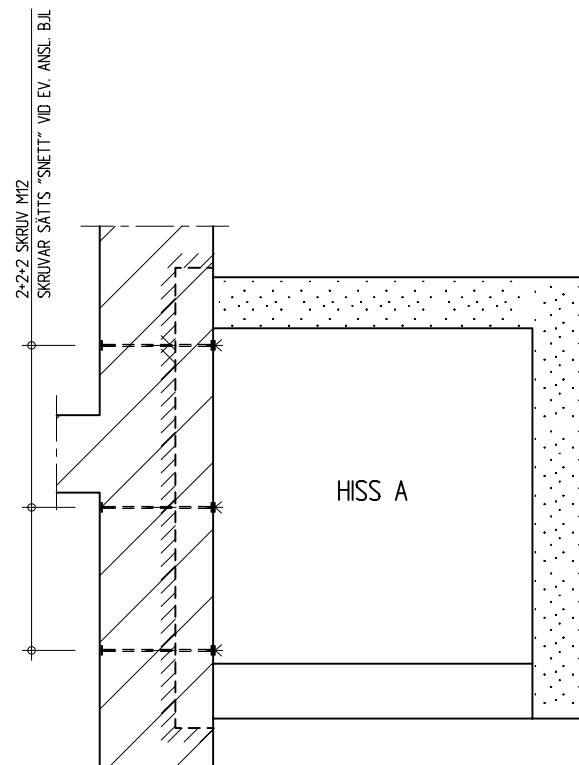

D 1:20

Förklaringar

	Betong		Lättklinker
	Vattentät betong		Dräneringslager
	Prefab betong		Mineralull
	Bef betong		Cellplast. cellglas
	Betonghålblock		Vattensolering
	Tegel		A-K20 Anger att sektionen återfinnes på ritning K20
	Gasbetong		

Föreskrifter

ENL. RITN. K330.00

Hänvisningar

BET	ANT	RELATIONSHANDLING	03-04-04
		ÄNDRINGEN AVSER	SIGN
		DATUM	

RELATIONSHANDLING



PROJEKTNUMMER	
A NP arkitekter Ystad 0411-55 75 30	
X K J&W Byggprojektering 044-21 58 20	
V XXXXX	
E Industri El i Kristianstad AB 044-21 91 20	
VS Team Skåne VVS AB 040-600 40 00	

UPPDRAG NR 1002 1481	HANDLÄGGARE M OLSSON	ANSVARIG/OMBUD L JOHANSSON
DATUM 2002-08-26	SKALA 1:20	FASTSTÄLLD L JOHANSSON

PORTALKASERN 43 LV4, YSTAD
OMBYGGNAD

GRUNDETALJER - HISS

RITNINGSDATA	RITNINGSDATA	AUTOCAD VER.:
OBJEKT ID	RITNINGSDATA	I BET
	K320-11	