


INKOMMANDE HEA-BALKAR FRÅN BALKONG ÖVER AV 101 OCH 201 SVETSAS MED FÖRBINDINGSPLÅT PL 120x10 CENTR ÖVER LIV I BAKRE IPE 160

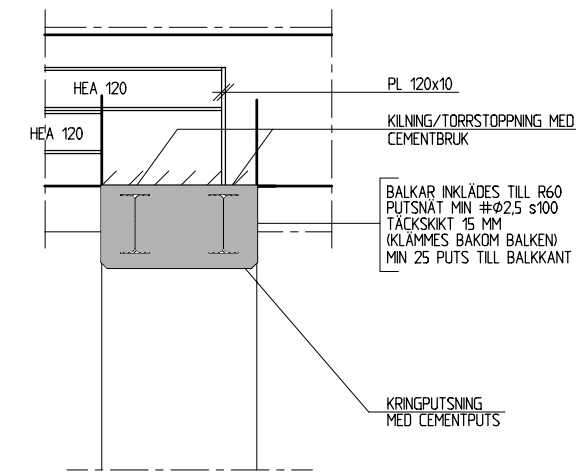

B 1:10

AV 101, 201, 301 1:20

UTFÖRANDE:

1. STÄMPA BJÄLKLAGET
2. RIV VÄGGDEL FÖRSIKTIGT
3. GJUT TRYCKDYNOR
4. MONTERA BALKARNA, KILA FÖR BELASTNING TORRSTOPPA MED CEMENTBRUK MELLAN ÖK BALK OCH UK BJÄLKLAG
5. KRINGPUTSNING AV AVVÄXLINGEN UTFÖRES

Förklaringar

	Betong		Lättlinker
	Vattentät betong		Dräneringslager
	Prefab betong		Mineralull
	Bef betong		Cellplast, cellglas
	Betonghållblock		Vattenslötering
	Tegel		Anger att sektionen återfinns på ritning K20
	Gasbetong		

Föreskrifter

ENL. RITN K330-00

RELATIONSHANDLING	03-04-04
-------------------	----------

BET	ANT	ÄNDRINGEN AVSER	SIGN	DATUM
-----	-----	-----------------	------	-------

RELATIONSHANDLING

PROJEKTNUMMER	
A NP arkitekter Ystad 0411-55 75 30	
<input checked="" type="checkbox"/> K J&W Byggprojektering 044-21 58 20	
V XXXXX	
E Industri El i Kristianstad AB 044-21 91 20	
VS Team Skåne VVS AB 040-600 40 00	

UPPDRAG NR	HANDLÄGGARE	ANSVARIG/OMBUD
1002 1481	B JOHANSSON	L JOHANSSON
DATUM	SKALA	FASTSTÄLLD
2002-08-26	1:100	L JOHANSSON
PORTALKASERN 43 LV4, YSTAD OMBYGGNAD		
DETALJER BJÄLKLAG, AVVÄXLINGAR		
RITNINGSDATAFIL:	RITNINGSNUMMER	AUTOCAD VER.:
OBJEKT ID	K330-23	I BET