


**A 1:50**

OK FÖR UPPLAG ÖVER DÖRR, SAMTLIG SVETS a=4  
 \* INKLÄDS I VÄGG R60. SOM FRITT EXPONERAD INKLÄDNAD MED 2x15 PROTECT F (R 60)

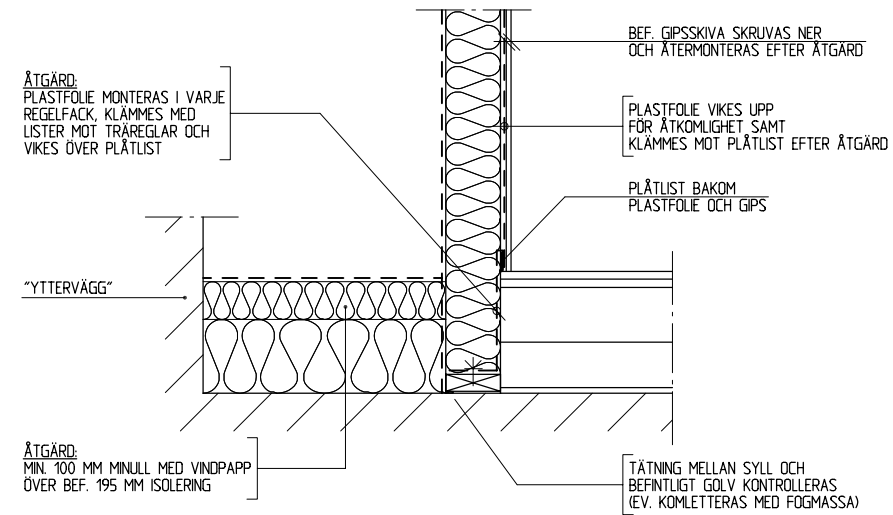

**B 1:10**

TÄTNING MELLAN STÖRTRUMSVÄGG OCH UPPEGLAT GOLV

**Förklaringar**

	Betong		Lättklinker
	Vattentät betong		Dräneringslager
	Prefab betong		Mineralull
	Bef betong		Cellplast, cellglas
	Betonghålblock		Vattensolering
	Teget		Anger att sektionen återfinns på ritning K20
	Gasbetong		

**Föreskrifter**

ENL. RITN K330-00

RELATIONSHANDLING		03-04-04
BET	ANT	DATUM

ANDRINGEN AVSER	SIGN	DATUM
-----------------	------	-------



PROJEKTNUMMER		
A	NP arkitekter	Ystad 0411-55 75 30
X	K J&W Byggprojektering	044-21 58 20
V	XXXXX	
E	Industri EL i Kristianstad AB	044-21 91 20
VS	Team Skåne VVS AB	040-600 40 00

UPPDRAG NR	HANDLÄGGARE	ANSVARIG/OMBUD
1002 1481	B JOHANSSON	L JOHANSSON
DATUM	SKALA	FASTSTÄLLD
2002-08-26	1:100	L JOHANSSON

PORTALKASERN 43 LV4, YSTAD  
 OMBYGGNAD

DETALJER TILL TAK

RITNINGSDEFINITIONSFIL:	AUTOCAD VER.:
OBJEKT ID	RITNINGNUMMER
	K330-32