BALKONG B1
ANTAL, PLAN 2: 4
ANTAL, PLAN 3: 4
ANTAL, PLAN 4: 1

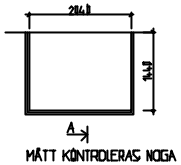

BALKONG B2
ANTAL, PLAN 2: 6

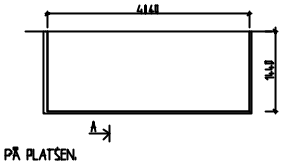

BALKONG B3
ANTAL, PLAN 3: 6
ANTAL, PLAN 4: 2

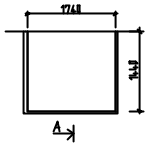

MÅTT KONTROLLERAS NOGA PÅ PLATSEN.

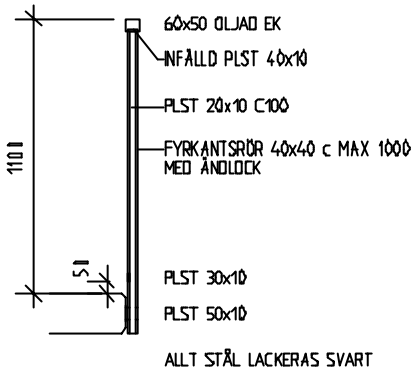

A
SKALA 1:10

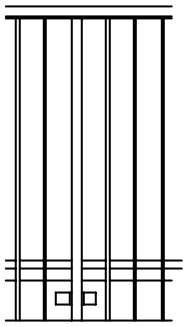

VY FRAMIFRÅN
SKALA 1:10

UTV. KÄLLARTRAPPA

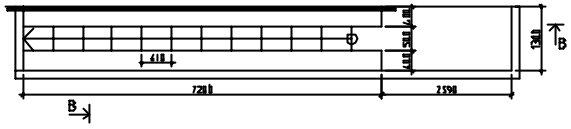

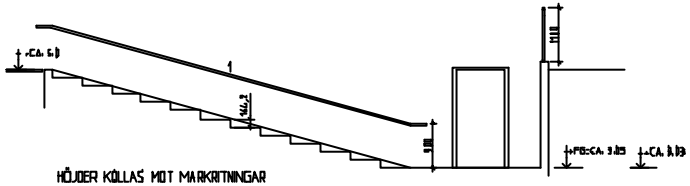

HÖJDER KOLLAS MOT MARKRITNINGAR
1. HANDLEDARE AV SVARTLACKERAT STÅLRÖR 38x2,6
MONTERAS MED LEDSTÅNGSKROKAR.

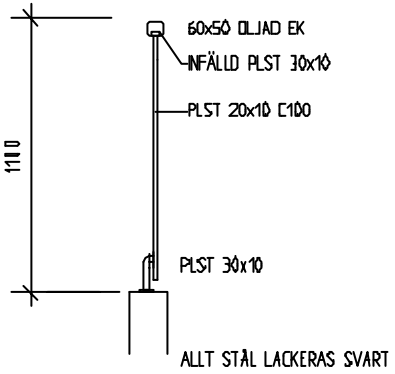

B
SKALA 1:10

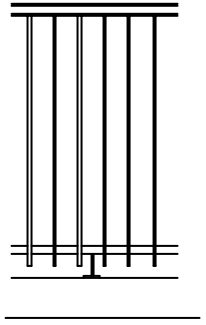

VY FRAMIFRÅN
SKALA 1:10

RELATIONSHANDLING

VASALLEN

PROJEKTNUMMER

A NP arkitekter Ystad 0411-15 75 30	
K JLV Byggnadsdesign 044-21 58 20	
V CLIMATEC 040-35 34 00	
E Industri El i Kristianstad AB 044-21 91 21	
VS Team Skåne VVS AB 040-46 40 00	

BETECKNING NR 022101	HANDLÄGGARE MATS PERSSON	MEDVERKANDE EBBE RASBERG
DATUM 2002-08-26	SKALA 1:50	PAPPERSFORMAT

PORTALKASERN 43 LV4, YSTAD
OMBYGGNAD

BALKONGER, TRAPPOR

BYGGNADSFÖRVALTNINGEN	KUNGÖRELSE NR
OBJEKT ID	BYGGNADSNUMMER / LÖP NR
	A357-10 B