TAKKUPA

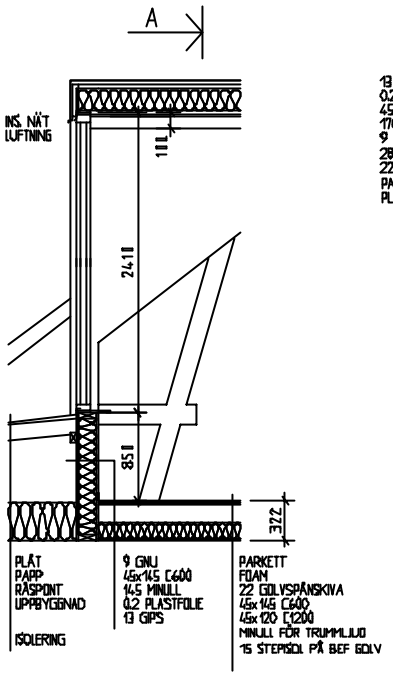

A

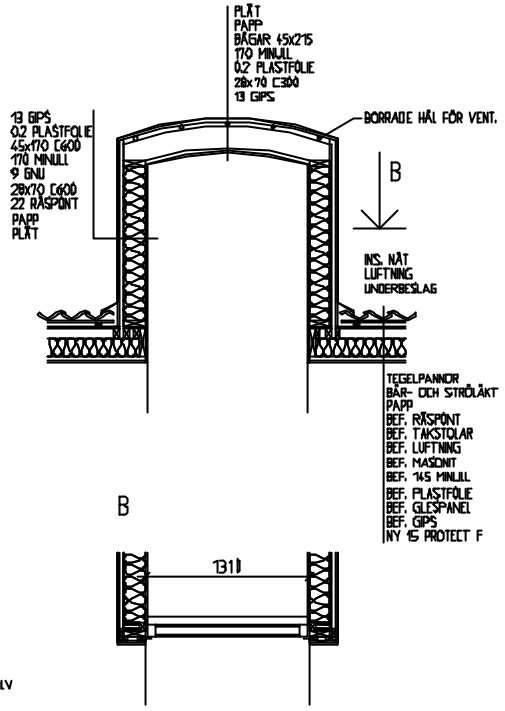

LÄG.SKILJANDEVÄGG-PLAN 4

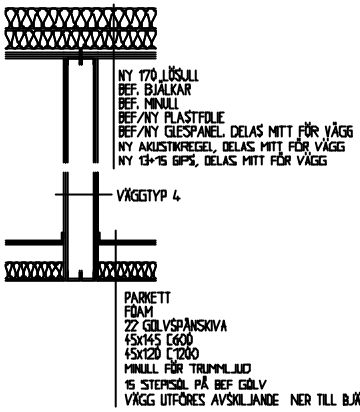

LÄG.SKILJANDEVÄGG-ÖVRIGA PLAN

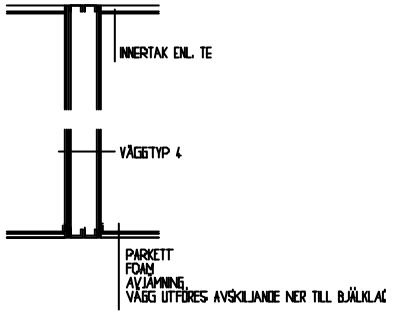

ABSORBENTINNERTAK

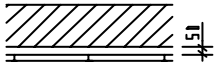

AVSER UTRYMME:

100-01, 100-02, 100-03, 100-04, 100-05, 100-06, 100-07
200-01, 200-02, 200-03, 200-04, 200-05, 200-06
300-01, 300-02, 300-03, 300-04, 300-05, 300-06, 300-07
400-01, 400-02, 400-03, 400-05, 400-05, 400-07

VITA ABSORBENTPLATTOR, 600x600 ENL. TE MONTERAS MED 50mm DISTANS FRÅN BEF TAK.

A	NP utförandeskr. Yttrad	04-11-15	TS
K	JLV Bygganpassning	04-12	SBI
V	CLIMATEB	04-12	SG
E	Industri El i Kristianstad AB	04-12	SBI
VS	Tinnes Skåne VVS AB	04-12	MD

BETECKNING HR	HANDLÄGGARE	MEDVERKANDE
022-01	MATS PERSSON	EBBE RASBERG
DATUM	SKALA	PAPPERSFÖLJD
2002-08-26	1:20	

RELATIONSHANDLING

VASALLEN

PROJEKTNUMMER

PORTALKASERN 43 LV4, YSTAD

OMBYGGNAD

DETALJER

RITNINGSBETECKNING	ANTAL BLAD
OBJEKT ID	A350-11
	A