ENTRE 100-01
12 FACK

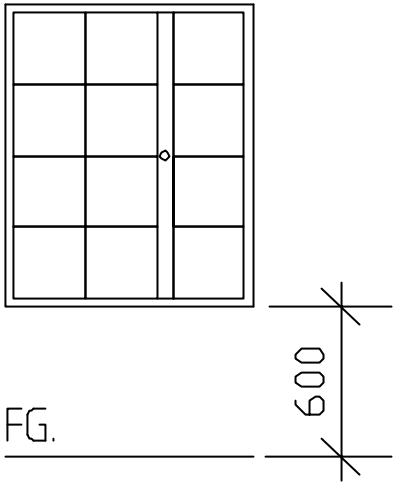

KULÖR:
RAL 9010

ENTRE 100-06
12 FACK

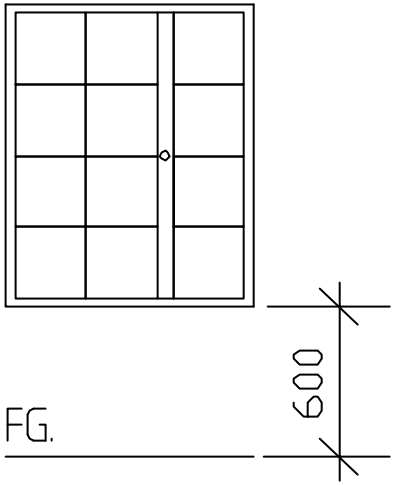

KULÖR:
RAL 9010

ENTRE 100-04
15 FACK

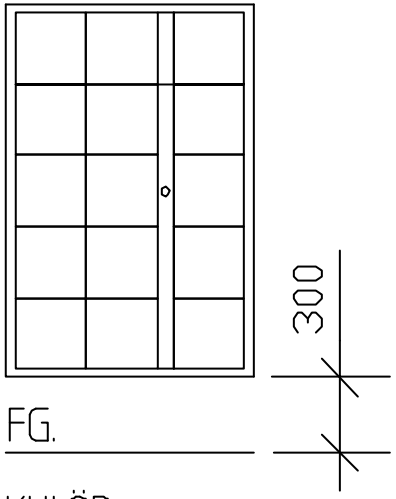

KULÖR:
RAL 9010

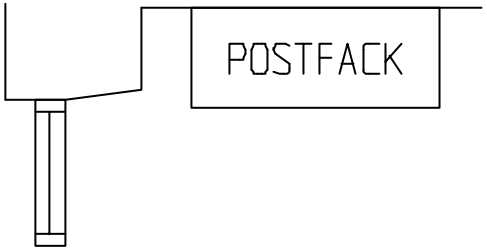

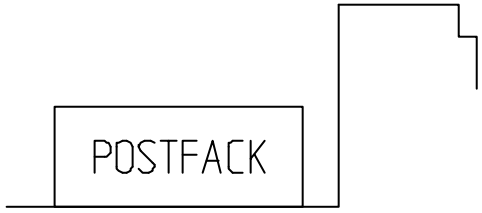

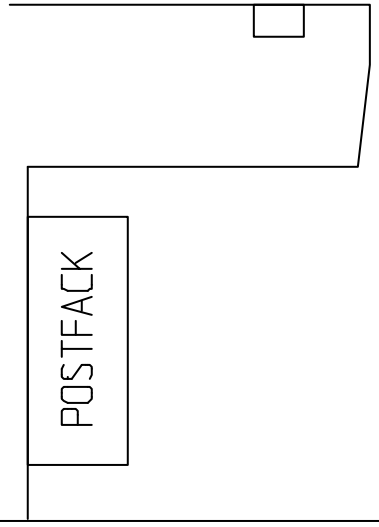

RELATIONSHANDLING

VASALLEN

PROJEKTNUMMER

A NP arkitekter Ytterd 044-11-16 71 30
K JLV Byggnadsdesign 044-21 58 20
V CLIMATEB 040-35 34 00
E Industri El i Kristianstad AB 044-21 91 21
VS Tinn Skåne VVS AB 040-680 40 00

BETECKNING 022-01	HANDLÄGGARE MATS PERSSON	MEDVERKANDE EBBE RASBERG
DATUM 2003-01-22	SKALA 1:20	PAPPERSFORMAT

PORTALKASERN 43 LV4, YSTAD
OMBYGGNAD

POSTFACK

RITNINGSNUMMER A376-13	BLAD A