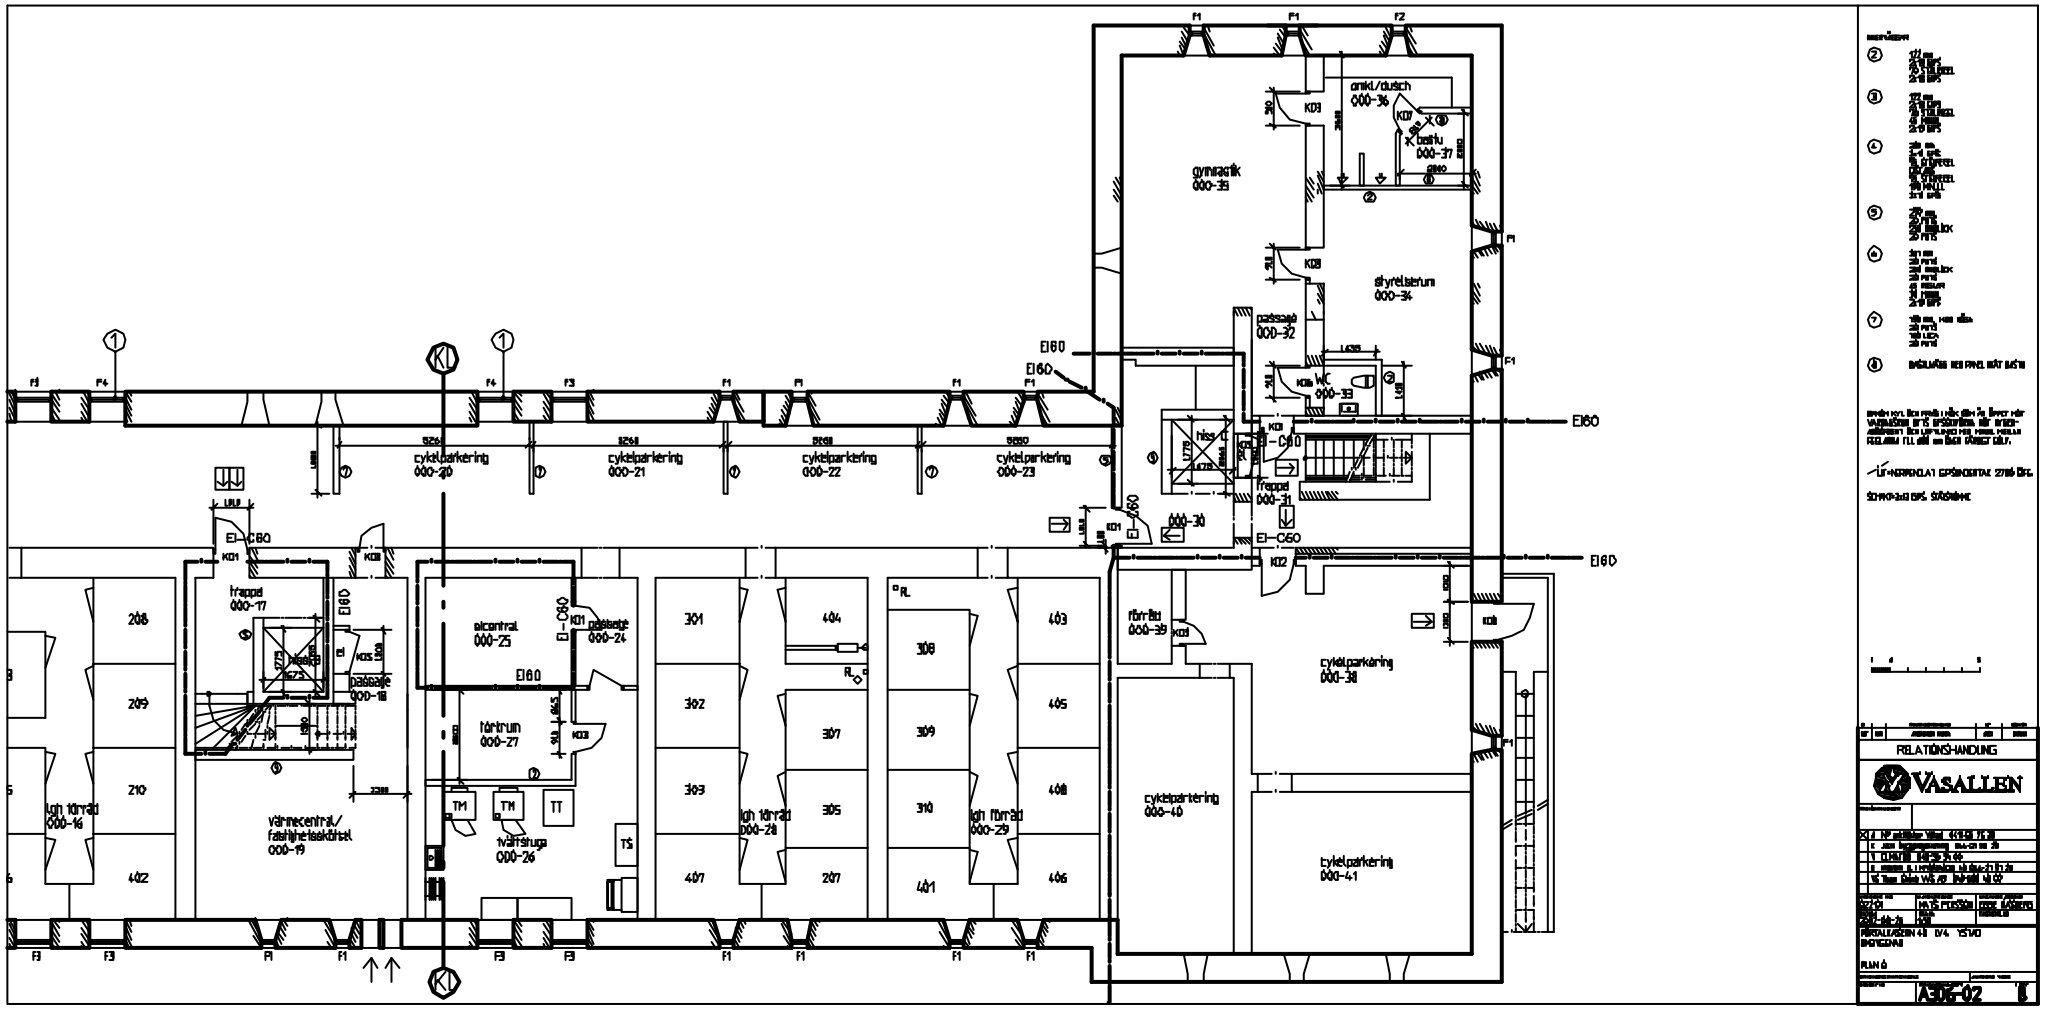
cykelparkering 000-20
cykelparkering 000-21
cykelparkering 000-22
cykelparkering 000-23
trappa 000-17
passage 000-18
elcentral 000-25
passage 000-24
tvättstuga 000-26
värmecentral/ fastighetsteknik 000-19
lgh förråd 000-16
lgh förråd 000-28
lgh förråd 000-29
gymnastik 000-35
bastu 000-37
styrelserum 000-34
passage 000-32
WC 000-33
trappa 000-31
förråd 000-39
cykelparkering 000-38
cykelparkering 000-40
cykelparkering 000-41
RELATIONSHANDLING
VÄSALLEN
A3G-02