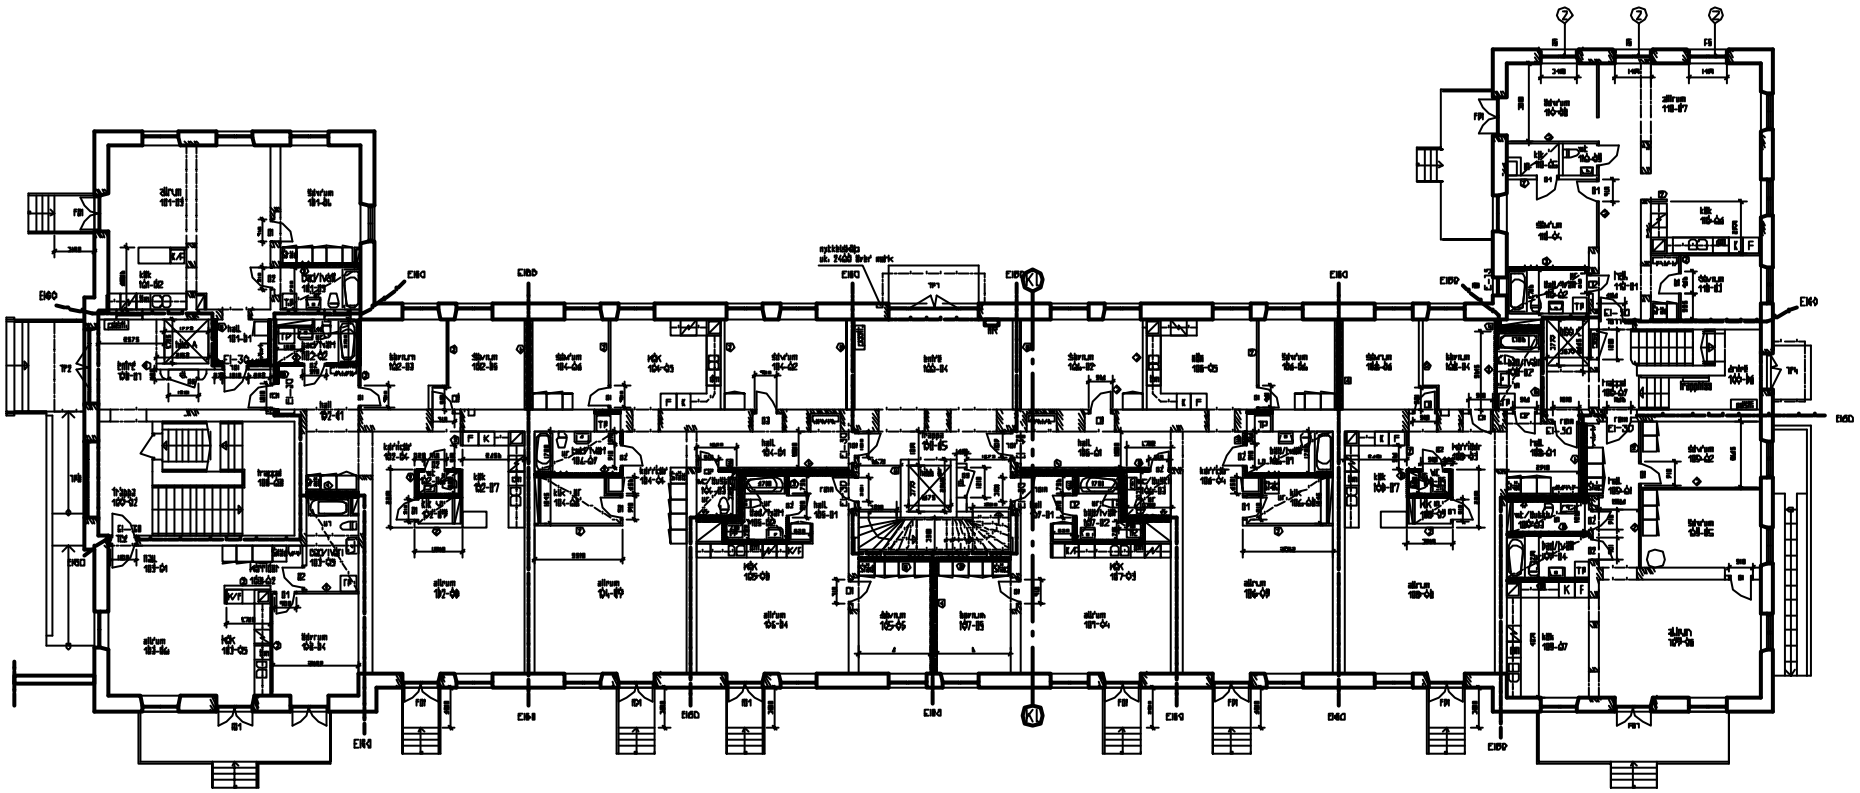

FÖRKLARINGAR

Anger läggning av vägg

Anger ny vägg

Anger ny vägg, ovankant vägg ika avskost inklägande skåp/garderober.

Anger undertak, ok undertak 2700 mm över fg 103-02 placera så högt det går.

Anger brandcellsgräns

Anger ny fönsterdörr

Z: Anger nytt fönster i N blindfönster

RR Anger reglering av brandventilation enligt gällande beskärmmotor.

BEKRIVNINGAR

2 [illegible]

3 [illegible]

4 [illegible]

5 [illegible]

6 [illegible]

7 [illegible]

8 BÄCKVÄGG MED PANEL MOT BÄCKE




HANDLINGEN ÄR PRODUCERAD PÅ UNDERLAG UPPRÄTTAT AV:
HÅKAN LLP, ARKITEKTKONTOR AB 040-10 48 85

B		REVIDERAD	NP
REV	AVS	REVIDERAD AVSEN	ÅRN

RELATIONSHANDLING

VÅSALLEN

PROJEKTNUMMER

A NP arkitekter Ystad 0411-50 75 30
K JSV Byggnadsplitning 044-21 58 28
V CLIMATEC 040-38 34 00
E Industri El i Kristianstad AB 044-21 51 28
VS Team Skåne VVS AB 040-600 40 00

UPPRAD AV 022101	KONSTRUERAD MATS PERSSON	ANSVARIG/RITAD EBBE RASBERG
DATUM 2007-08-26	SKALA 1:100	FORMAT A0

PORTALKASERN 43 LV4, YSTAD
OMBYGGNAD

PLAN 1

BYGGNADSPERMITSNR:	MÄTDAG FIRM
RITNINGSNUMMER A303-11	REV B