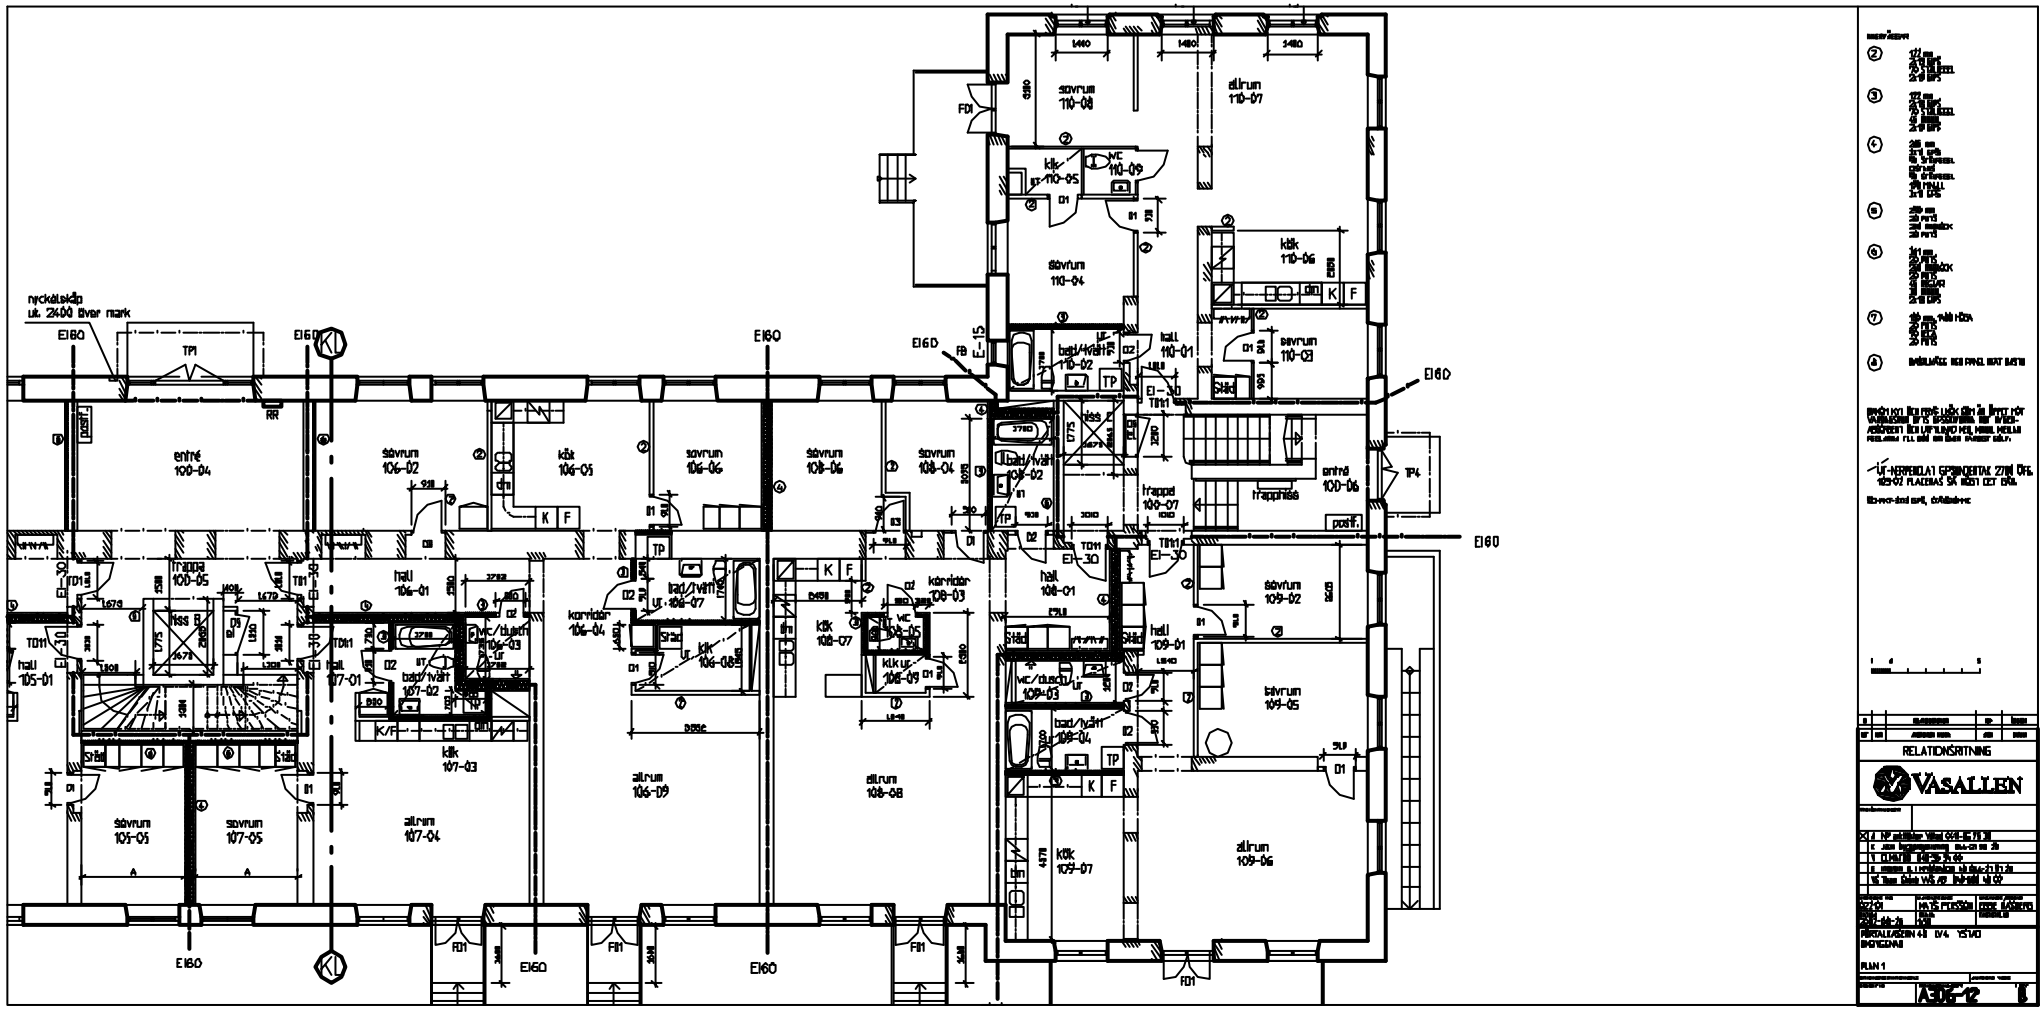

nyckelskåp
ut. 2400 över mark
E160
TP1
RR
entré
100-04
sovrum
106-02
kök
106-05
sovrum
106-06
sovrum
108-06
sovrum
108-04
trappa
100-05
hall
106-01
korridor
106-04
bad/tvätt
106-07
kök
106-08
kök
108-07
korridor
108-03
hall
108-01
trappa
100-07
trapphiss
entré
100-06
sovrum
109-02
sovrum
109-05
hall
109-01
bad/tvätt
109-04
kök
109-07
allrum
109-06
sovrum
105-05
sovrum
107-05
allrum
107-04
allrum
106-09
allrum
108-08
sovrum
110-08
allrum
110-07
kök
110-05
sovrum
110-04
kök
110-06
sovrum
110-03
hall
110-01
bad/tvätt
110-02
trappa
100-07
hall
105-01
hall
107-01
bad/tvätt
107-02
kök
107-03
FD1
FB
E-15
TP4
postf.
RELATIONSRITNING
VASALLEN
PLAN 1
A306-12