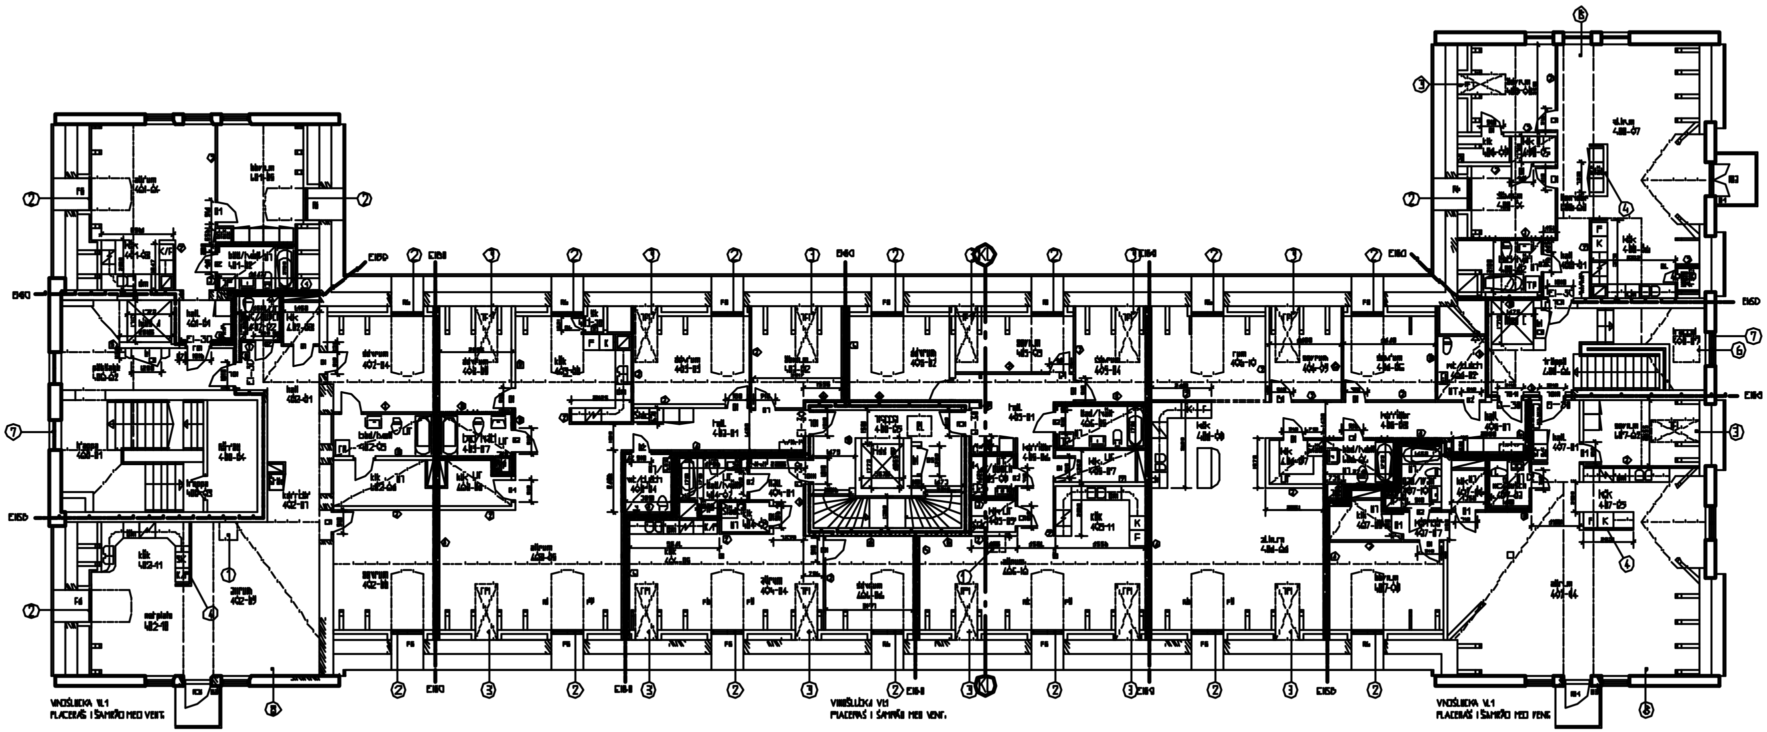

FÖRKLARINGAR

- Anger lagning av vägg
- Anger ny vägg
- Anger undertak. uk undertak 2700 mm över fg
- EI60 — Anger brandcellsgräns
- Anger ny fönsterdörr

1. Anger placering braskamin
2. Anger nytt fönster i ny takkupa
3. Anger nytt takfönster
4. Anger ny vägg, ovankant vägg lika ovankant intilliggande skåp/garderober.
5. Anger vägg med dörr till tilluftsrum på övervind, brandcellsgräns EI60
6. Anger inspektionslucka till tilluftsrum på övervind, brandcellsgräns EI60
7. Anger öppningsbart fönster för brandventilation.
8. Öppet till nock med frilagda balkar till övre vind i rum 402–09,10,11; 407–04,06; 408–03,07,08.

INNERVÄGGAR

2	122 mm 2x13 GIPS 70 STÅLREGEL 2x13 GIPS
3	122 mm 2x13 GIPS 70 STÅLREGEL 45 MINULL 2x13 GIPS
4	216 mm 1x13 GIPS 70 STÅLREGEL [illegible] 70 STÅLREGEL 100 MINULL 1x13 GIPS
5	290 mm 20 PUTS 250 FALUTEGEL 20 PUTS
6	361 mm 20 PUTS 250 FALUTEGEL 20 PUTS 45 REGLAR [illegible] MINULL 2x13 GIPS
7	140 mm, 1400 HÖGA 20 PUTS 100 LECA 20 PUTS
8	BAKSIDA VÄGG MED PANEL MOT BASTU

BAKOM KYL OCH FRYS I KÖK SKA DE ÖPPET MOT VATTENSTRÖM [illegible] OCH GIPSSKIVORNA MOT [illegible] [illegible] OCH [illegible] MED MINULL MELLAN REGLARNA TILL 600 mm ÖVER FÄRDIGT GOLV.

UT=UNDERPENDLAT GIPSUNDERTAK 2700 ÖFG.

SCHAKT=2x13 GIPS STÅLSTOMME

HANDLINGEN ÄR PRODUCERAD PÅ UNDERLAG
UPPRÄTTAT AV:
HÅKAN LILJA ARKITEKTKONTOR AB 046-10 40 85

Ä	REVIDERINGEN			
BET	NR	ÄNDRINGEN AVSER	SIGN	DATUM

RELATIONSHANDLING

VASALLEN

PROJEKTNUMMER

☒ A	NP arkitekter Ystad 0411-55 75 30
K	J&V Byggprojektering 044-21 58 20
V	CLIMATEC 040-35 34 00
E	Industri EL i Kristianstad AB 044-21 91 20
VS	Team Skåne VVS AB 040-680 40 00

UPPDRAG NR	HANDLÄGGARE	RITAD/KONSTR AV
022101	MATS PERSSON	EBBE RASBERG
DATUM	SKALA	FASTSTÄLLD
2002-08-26	1:100	

PORTALKASERN 43 LV4, YSTAD
OMBYGGNAD

PLAN 4

RITNINGSDEFINITIONSFIL		UPPDRAG VERSION
OBJEKT ID	RITNINGSNUMMER	BET
	A303-41	C