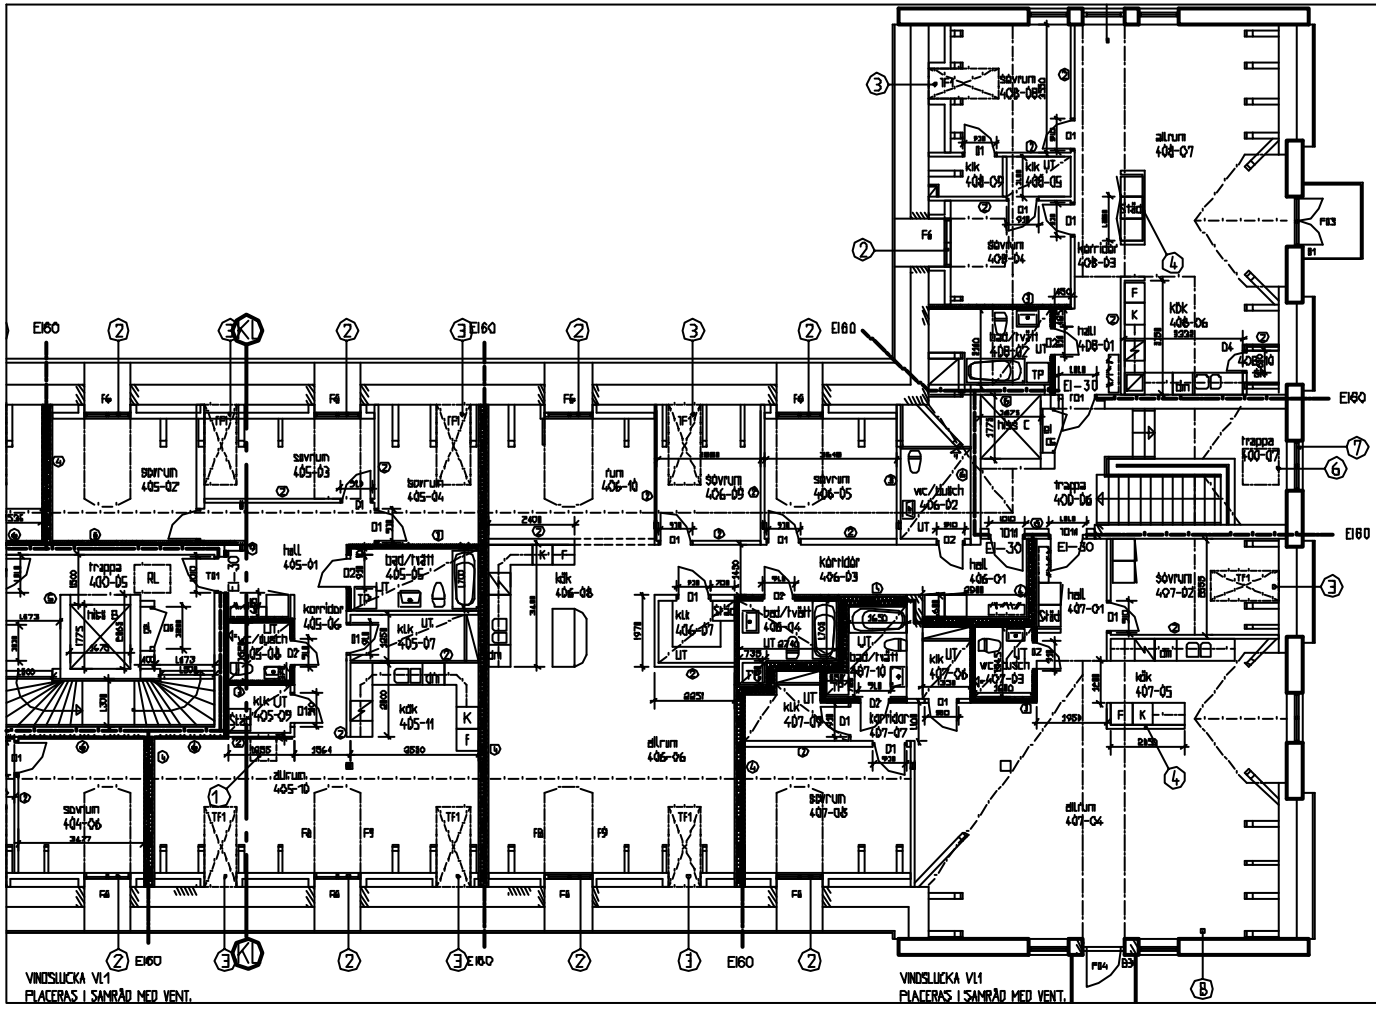
VINDSLUCKA VL1
PLACERAS I SAMRÅD MED VENT.
VINDSLUCKA VL1
PLACERAS I SAMRÅD MED VENT.
EI60
EI-30
EI-60
sovrum 405-02
sovrum 405-03
sovrum 405-04
hall 405-01
bad/tvätt 405-05
korridor 405-06
kök 405-11
klk UT 405-09
klk UT 405-07
kök 406-08
sovrum 406-09
sovrum 406-05
vc/dusch 406-02
korridor 406-03
klk 406-07
bad/tvätt 406-04
hall 406-01
klk UT 407-06
vc/dusch 407-03
korridor 407-07
klk UT 407-09
bad/tvätt 407-10
hall 407-01
sovrum 407-02
kök 407-05
sovrum 407-08
sovrum 408-08
klk 408-09
klk UT 408-05
sovrum 408-04
korridor 408-03
bad/tvätt 408-02
hall 408-01
kök 408-06
trappa 400-05
trappa 400-06
trappa 400-07
RELATIONSHANDLING
VÅSALLEN
A30-42