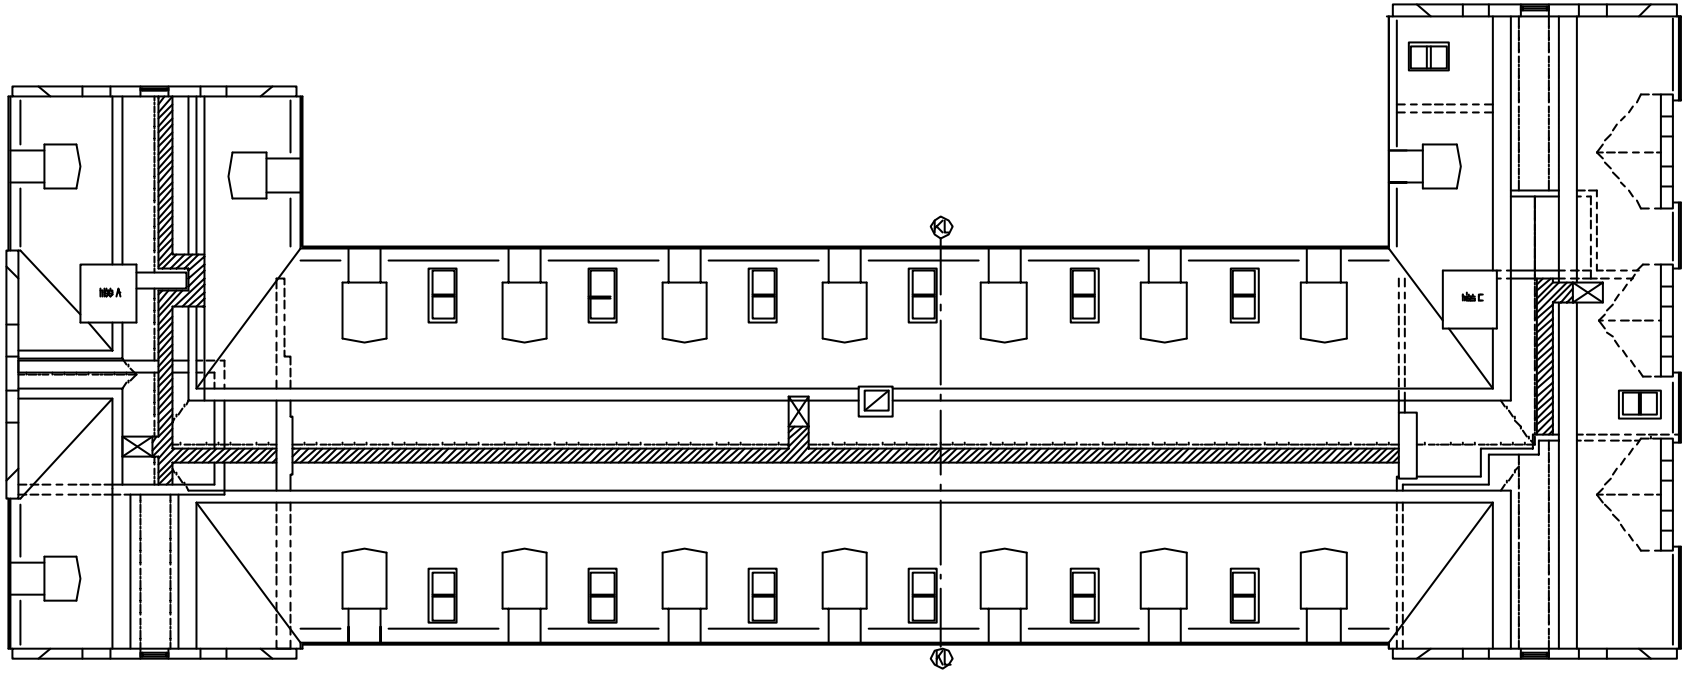

ERF. BRÄDGÅNGAR UTFÖRES I SAMRÅD MED VEIT.

A				
BET	MB	ÄNDRING DATE	ÄGD	DATUM

RELATIONSHANDLING

VASALLEN

PROJEKTNUMMER

A NP arkitekter Yttrad 0411-58 75 38
K JLV Byggnadsdesign 044-21 58 20
V CLIMATEC 040-35 34 00
E Industri El i Kristianstad AB 044-21 91 21
VS Tinn Skåne VVS AB 040-6480 40 00

BETEKNAT NR 022-01	HANDLÄGGARE MATS PERSSON	MEDVERKANDE EBBE RASBERG
DATUM 2002-08-26	SKALA 1:100	PAPPERSFILLIP

PORTALKASERN 43 LV4, YSTAD
DM-BYGGNAD

VINDSPLAN

BYGGNADSBESKRIVNINGSFLI	KUPERAD YEM
OBJEKT ID	BYGGNADSNUMMER / BET
	A303-51 A

HANDLINGEN ÄR PRODUCERAD PÅ UNDERLAG
UPPRÄTTAT AV:
HÅKAN LILJA ARKITEKTKONTOR AB 046-18 43 85