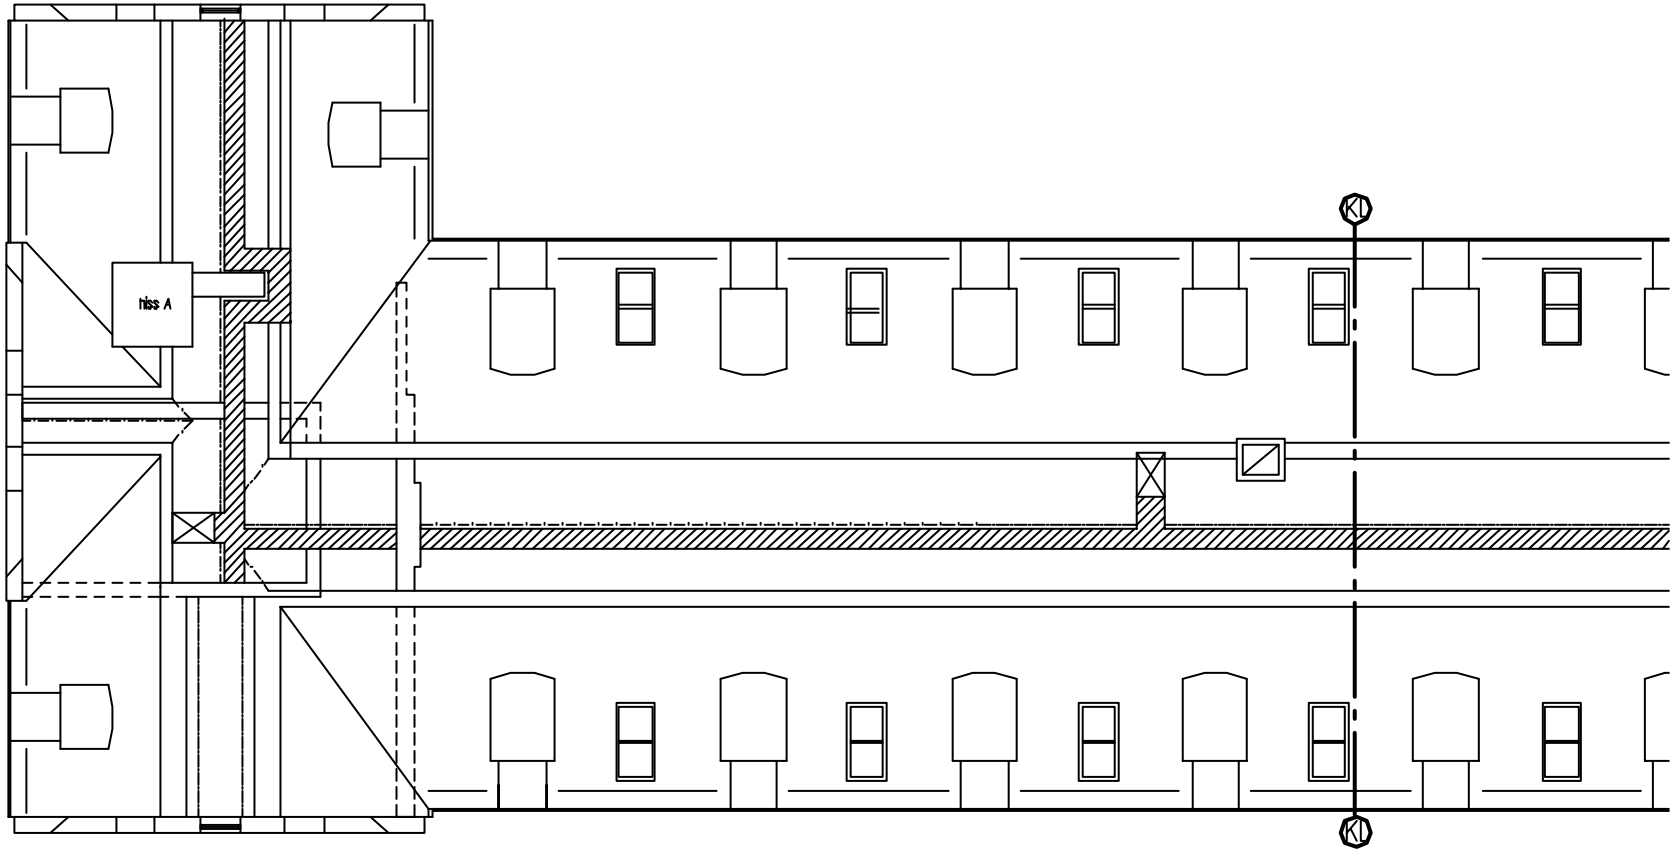

ERF. BRÄDGÅNGAR UTFÖRES I SAMRÅD MED VENT.

RELATIONSHANDLING

VÄSALLEN

FRÅNSPLAN

A3K-51