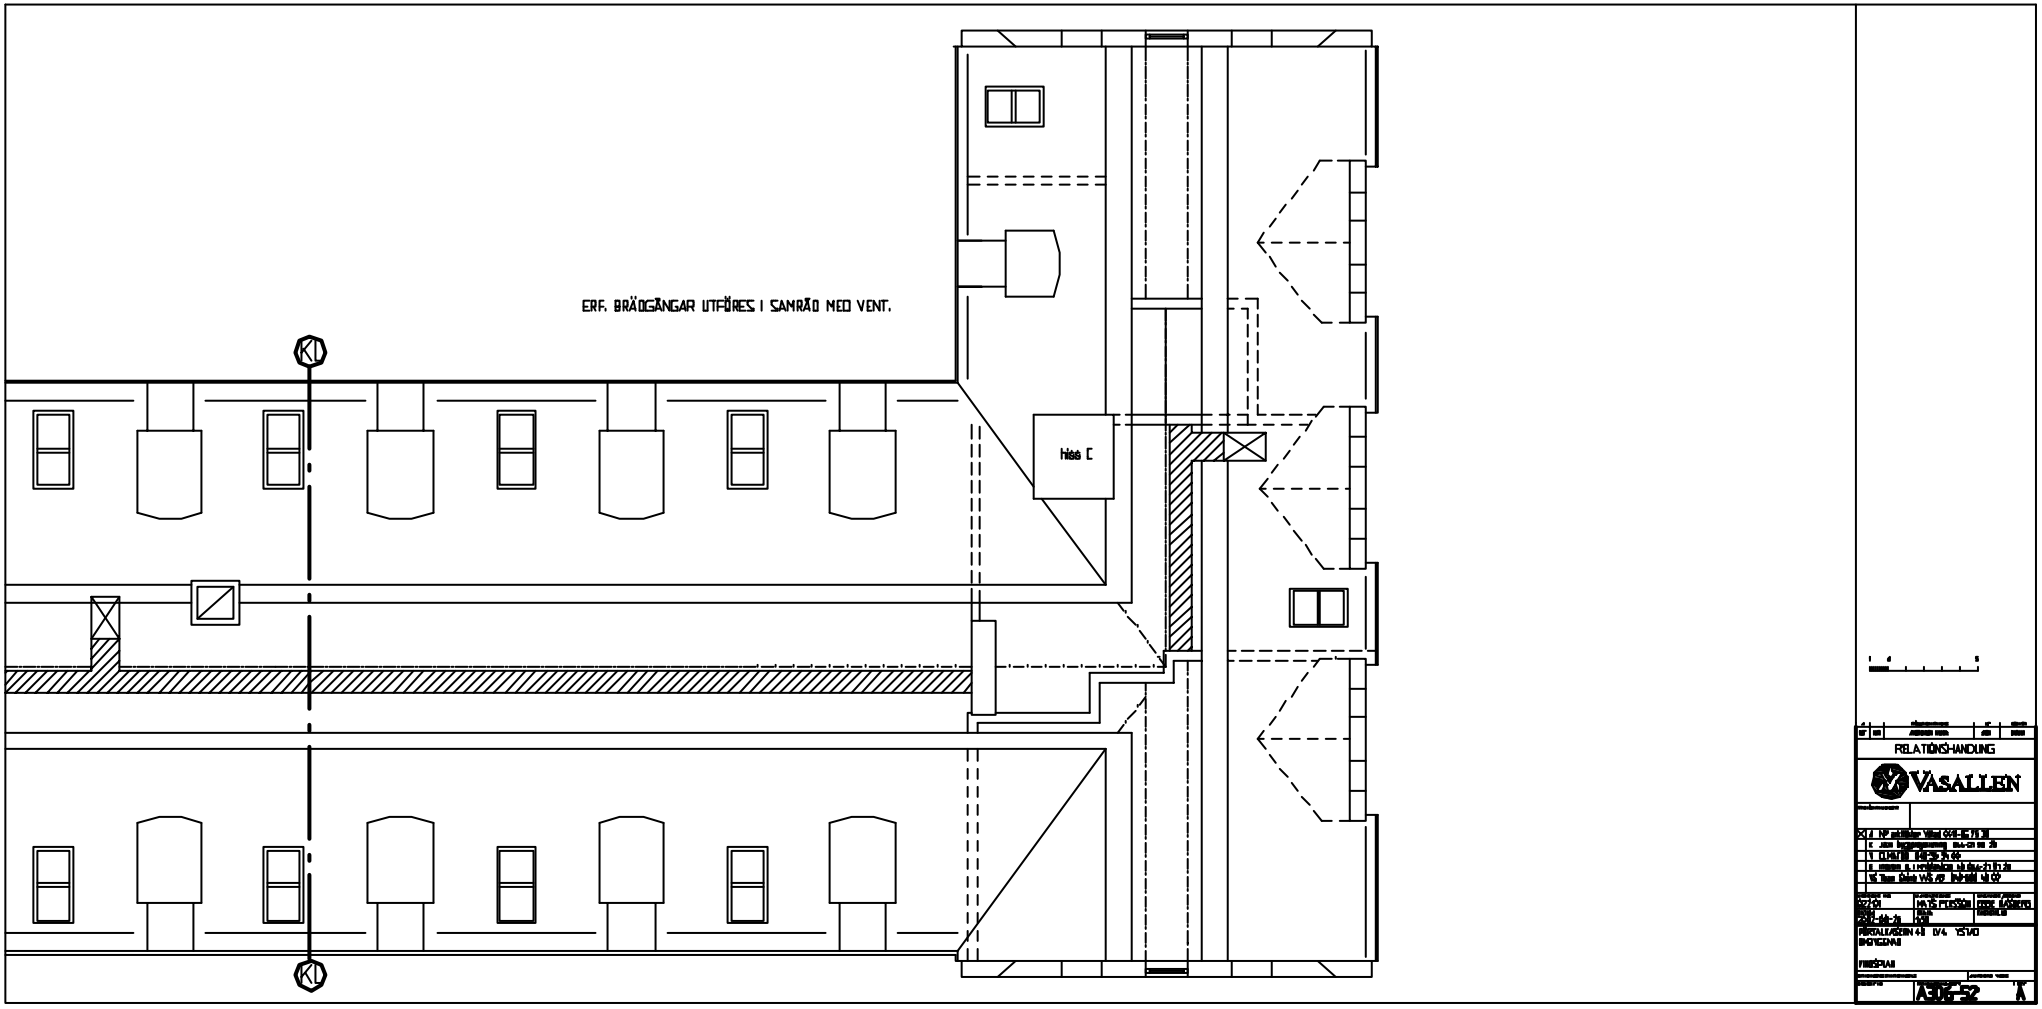
ERF. BRÄDGÄNGAR UTFÖRES I SAMRÅD MED VENT.
Hiss C
KD
KD
RELATIONSHANDLING
VÄSALLEN
