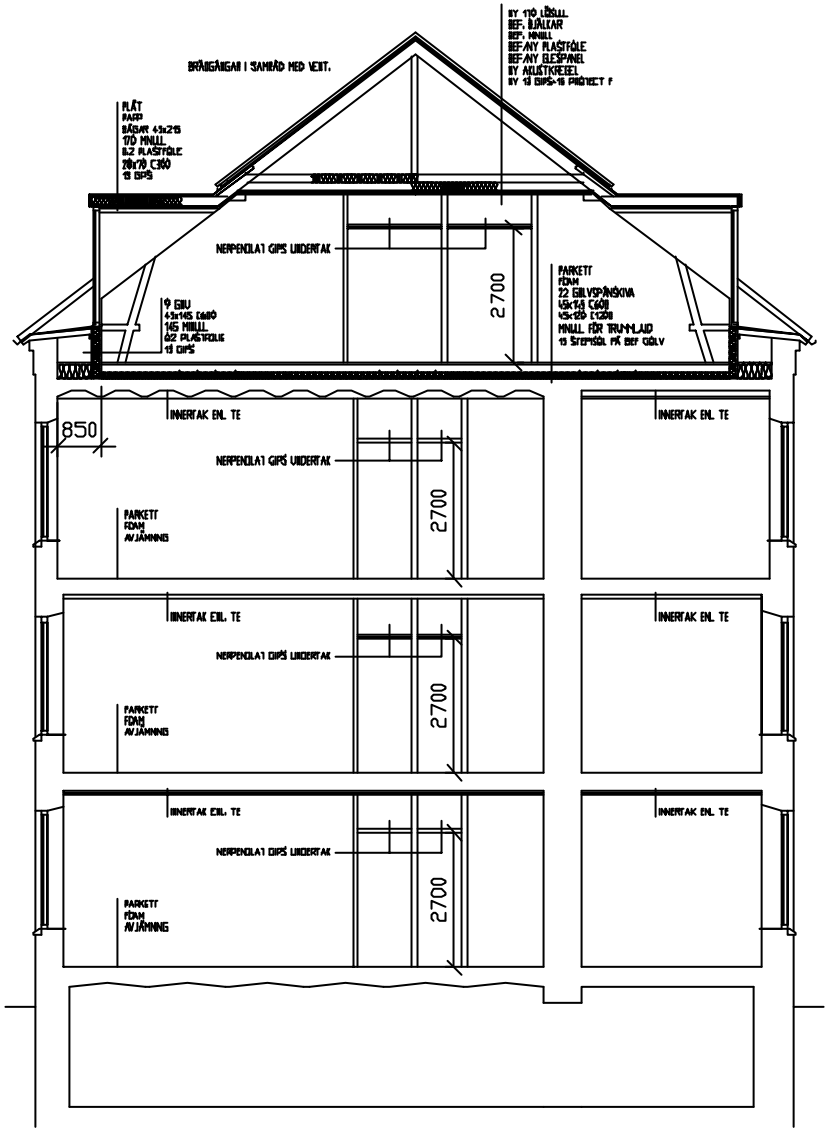

HUVUDBYGGNAD-TAKKUPOR

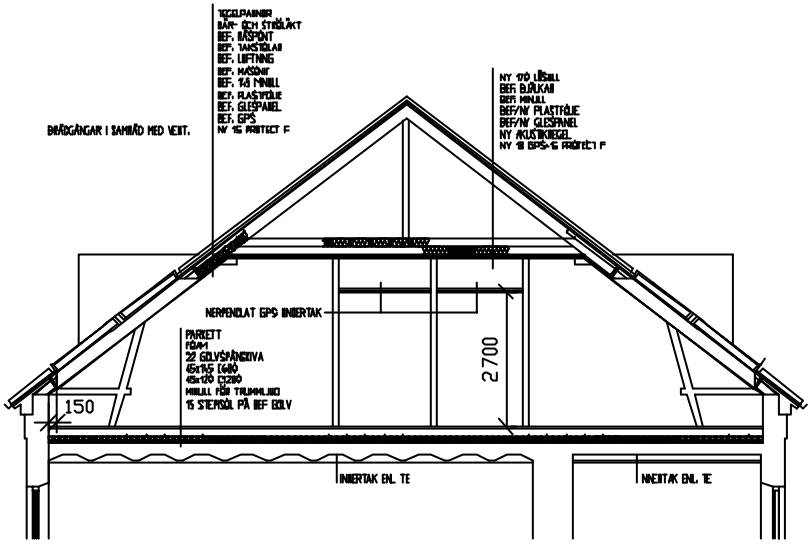

HUVUDBYGGNAD-TAKFÖNSTER

ANVISNINGAR FÖR LUFTNING AV VINDS- OCH STÖRTRUMSUTRYMME UTFÖRES PÅ ARBETSPLATSEN AV.

BRANDSKYDD AV EJ INKLÄDDA TRÄKONSTRUKTIONER UTFÖRES I SAMRÅD MELLAN TE OCH BESTÄLLARE.

RELATIONSHANDLING				
VASALLEN				
PROJEKTNUMMER				
A	NP arkitekter Ystad 0411-66 76 38			
K	J&W Byggprojektering 044-21 59 20			
V	CLIMATEC 040-56 34 00			
E	Industri El i Kristianstad AB 044-21 91 20			
VS	Tisen Skåne VVS AB 040-680 40 00			
BEFINNAR NR 022101	HANDLÄGGARE MATS PERSSON	LISS/LIND/BÄRD EBBE RASBERG		
DATUM 2002-08-26	SKALA 1:50	FASTSTÄLLD		
PORTALKASERN 43 LV4, YSTAD DMBYGGNAD				
SEKTIONER				
RITNINGSSPECIFIKATION		FLIPSKO FEM		
DOSSIER ID	RITNINGSNUMMER A306-90		REV A	