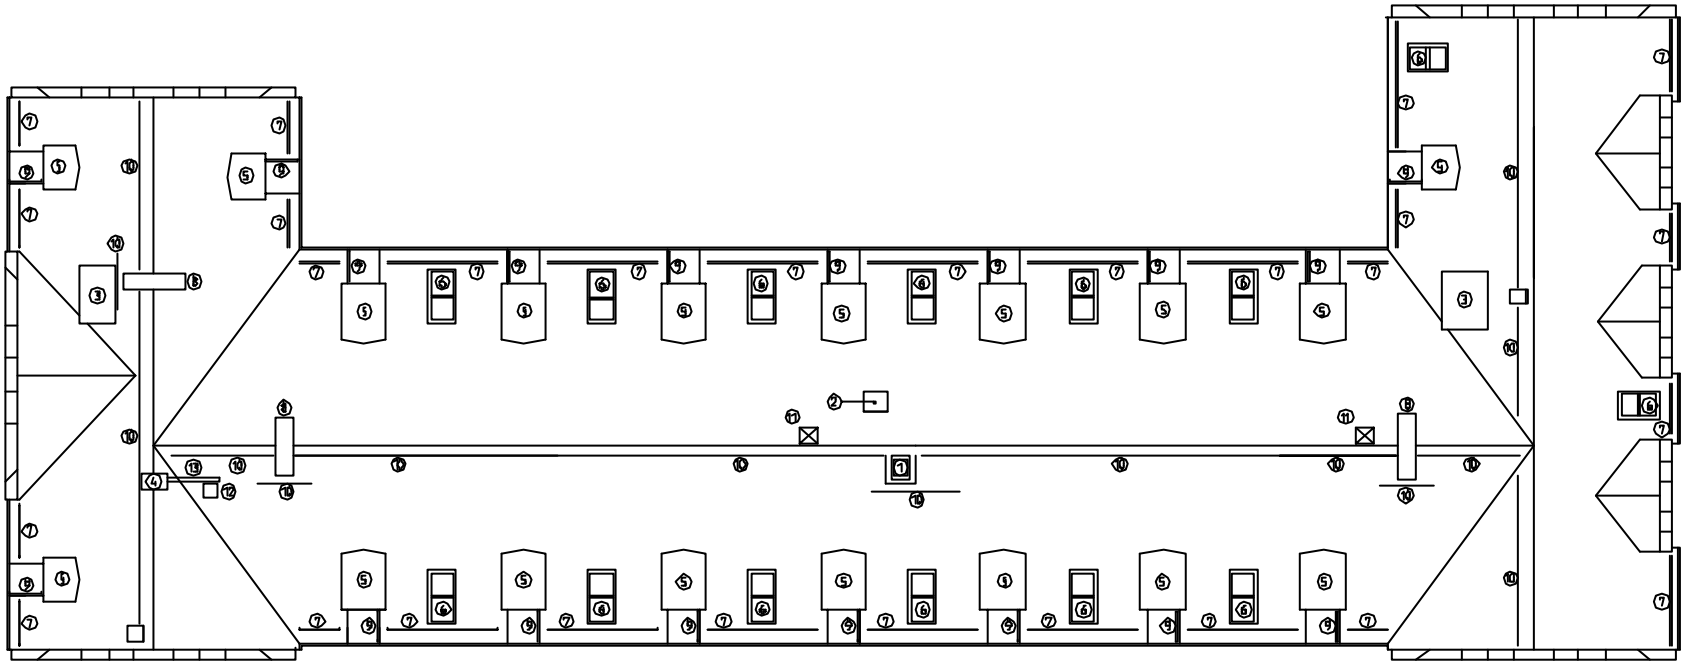

FÖRKLARINGAR

Befintligt takskydd kompletteras med anordningar så att gällande bestämmelser uppfylls.
Mellan nya takkupor och taktol placeras handledare för utrymning vid brand.

1. Anger befintlig uppstigningslucka, kompletterats så att gällande bestämmelser uppfylls.
Lucka förses med 500 högt räcke runt om utom på uppstigningssida.

2. Anger lucka för brandventilation, fabrikat Icopal typ Svita PU, 1000X1000, eller motsvarande, lock av varmförzinkad plåt kulör svart, värmeisolerad, inkl. hållmagneter, gränslägesbrytare, strömförsörjningsenhet med öppningsknapp.

3. Takgenombrott för hiss.

4. Anger placering av skorstenar för nya braskaminer/kakelugnar.

5. Anger nya takkupor

6. Anger nya taktfönster

7. Befintligt taktolsräcke kompl./anpassas till de nya förutsättningarna.

8. Befintliga skorstenar.

9. Handledare i taktallet, H=150.

10. Befintligt nöckräcke kompl./anpassas till de nya förutsättningarna.

11. Frånluftshuvar typ Kinahattar.

12. Ny uppstigningslucka med räcke.

13. Taktrappa.

HANDLINGEN ÄR PRODUCERAD PÅ UNDERLAG
UPPRÄTTAT AV:
HÅKAN LILJA ARKITEKTKONTOR AB 040-10 40 85

REV	LTR	ÄNDRING DATUM	SIGN	GODK

RELATIONSRITNING

VASALLEN

PROJEKTNAMN

A HÅKAN LILJA ARKITEKTKONTOR AB 040-10 40 85
K JLV Projektledarna 044-71 58 20
V CLIMATEX 040-36 34 00
E Industri El | Kristianstad AB 044-21 91 20
VS Team Skåne VVS AB 040-680 40 00

UPPDRAGS NR 022101	KONSTRUKTÖR MATS PERSSON	LINJEFÖRE/RITARE ERIK RASIBERG
DATUM 2002-08-26	SKALA 1:100	FORMAT A1

PORTALKASERN 43 LV4, YSTAD
OMBYGGNAD

TAKPLAN

RITNINGSBENÄMNING FU | ÄNDRAD TILL

RITNINGSNR A303-61 | REV B