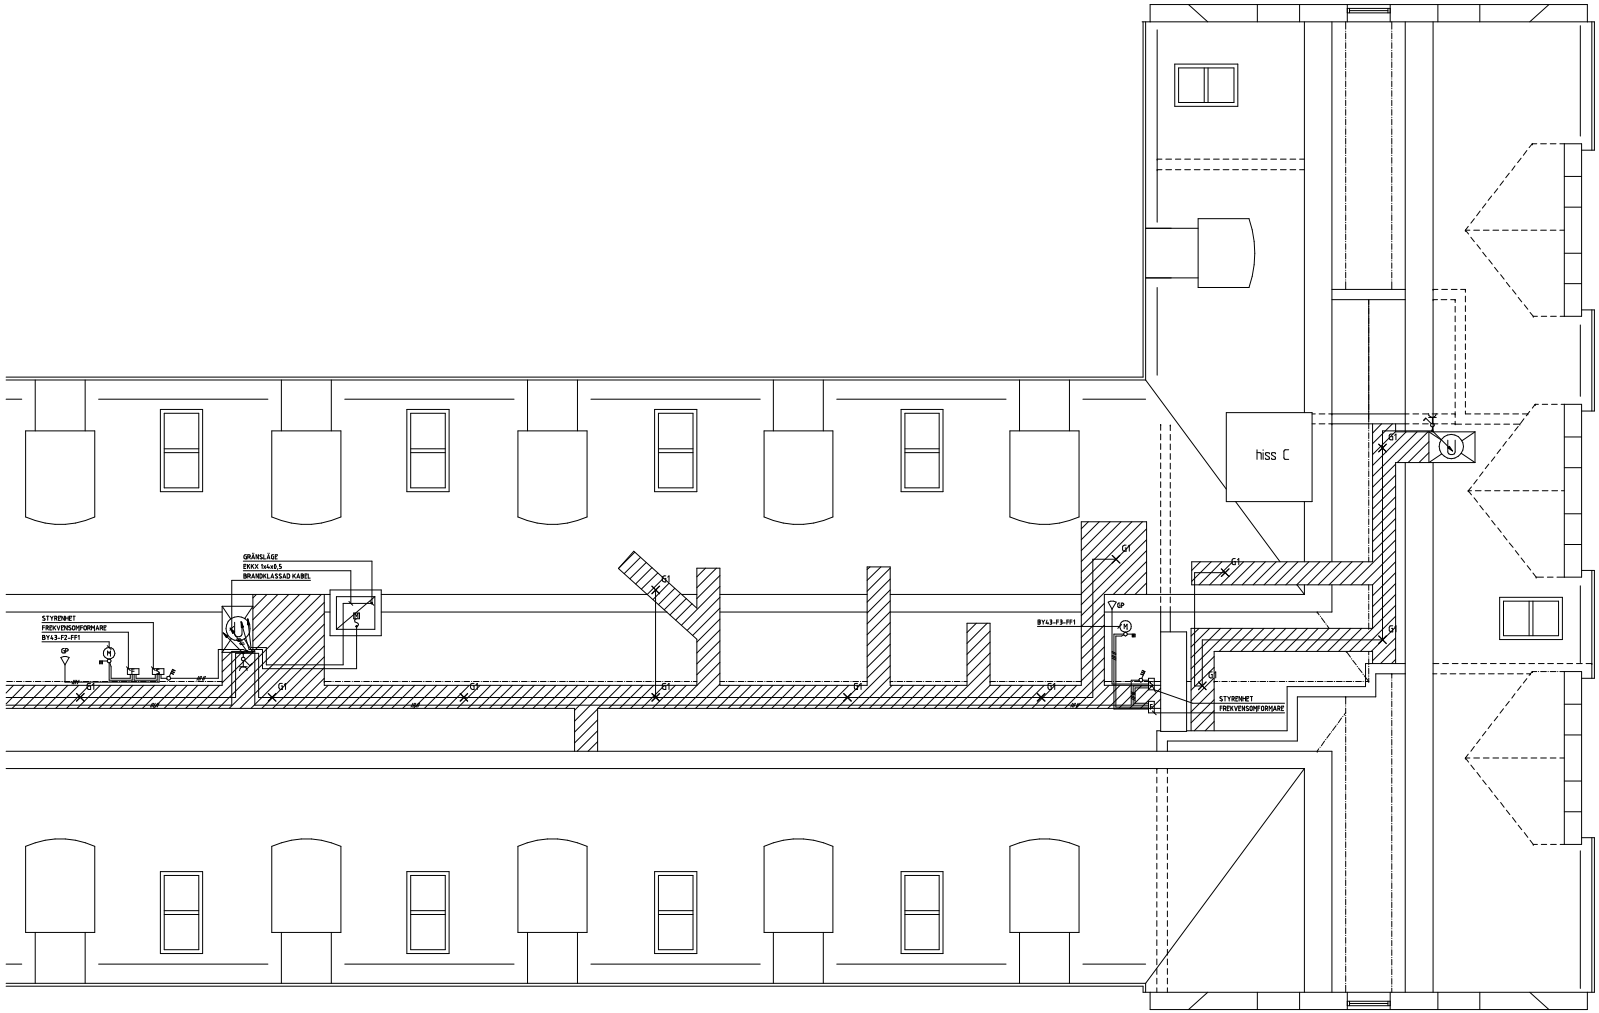

FÖRESKRIFTER

EKKX-AL UTANPÅLIGGANDE I LEDNINGSKANALER,
PÅ KABELRÄNNOR, PÅ KABELSTEGAR SANT DELVIS INFÄLLT
OCH UTANPÅLIGGANDE

3-LEDARE / 1,5 KVMM DÄR EJ ANNAT ANGES.

BET	ÄNT	ÄNDRINGEN ÄNDER	SIGN	DATUM

RELATIONSHANDLING 2003-04-25

PORTALKASERN 43
YSTADS KOMMUN

ERNELKO
ELEKTRISKT 044-20 20 75
GASKLOCKSGATAN 3 291 54 KRISTIANSTAD
TEL: 044 - 20 20 75 FAX: 044 - 20 20 76

UPPDRAG NR	RITAD AV	HANDLÄGGARE
41	SE	SE

DATUM
2002-11-21

ÄNDRING

PORTALKASERN 43
OMBYGGNAD TILL BOSTADSRÄTTSFÖRENING
PLAN 5, DEL 2
ELANLÄGGNINGAR

SKALA	RITNING	BET
1:50 / A1F	E60:12	