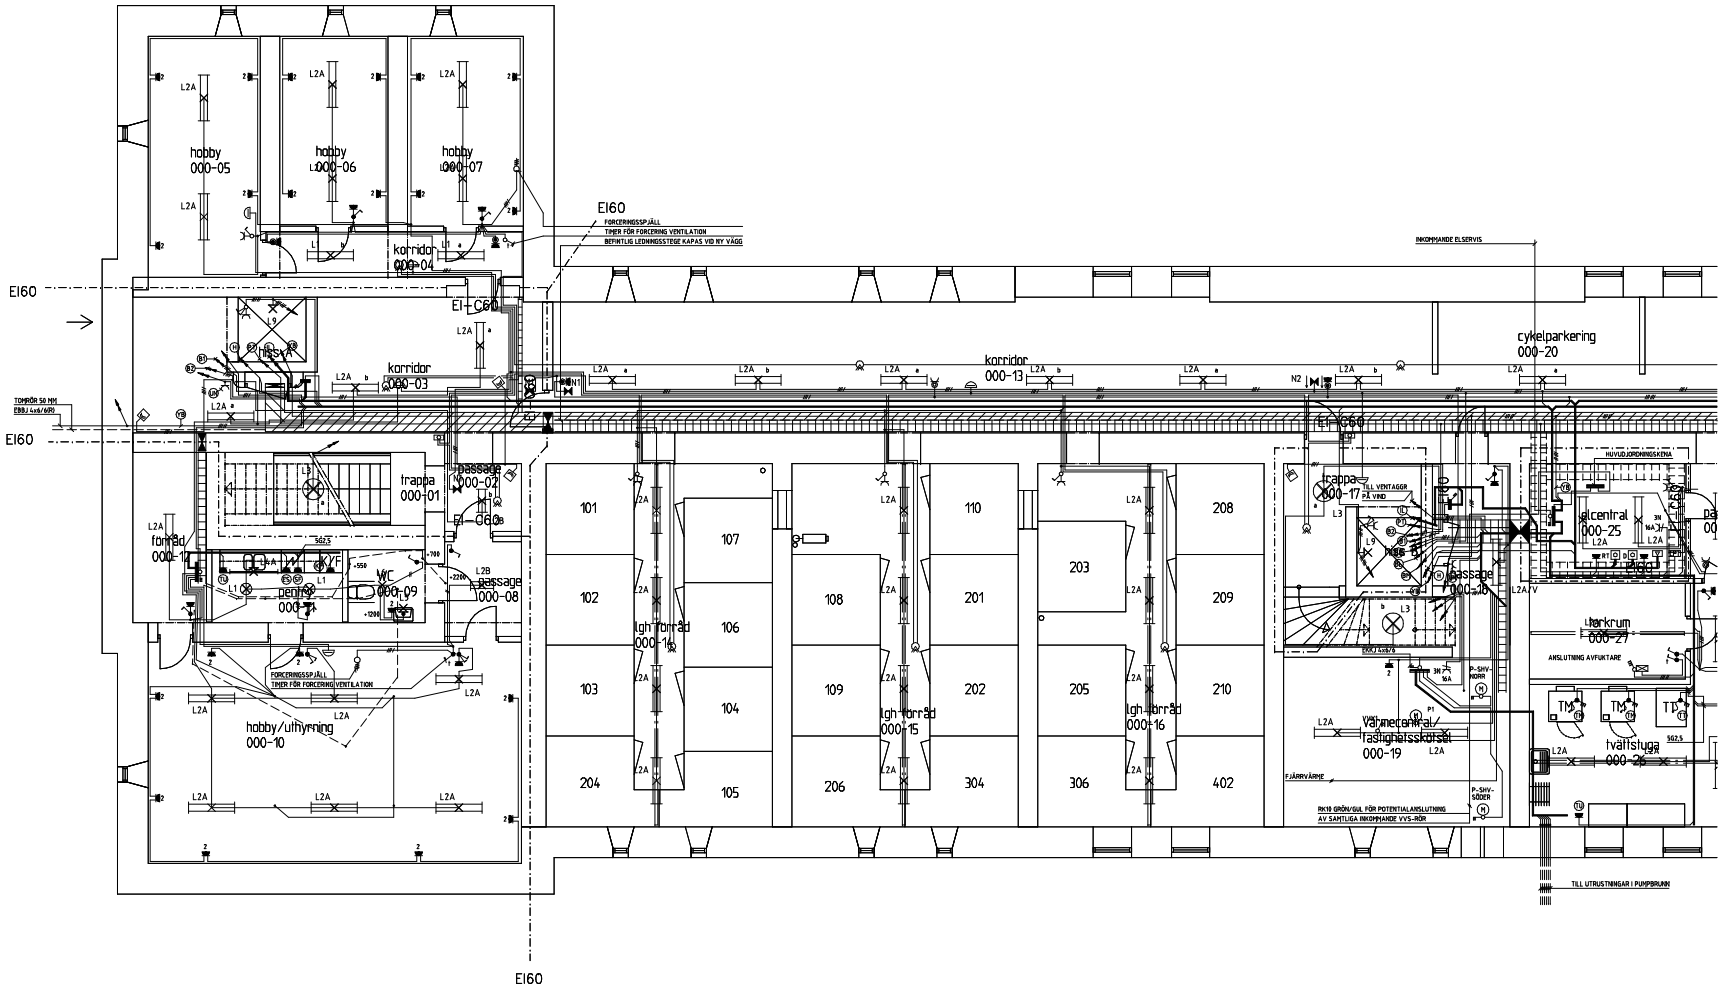

FÖRKLARINGAR

IL	INSTALLATIONSLEDNINGAR UPP GENOM SCHAKT I TRAPPHUS FÖR EL, RIKSTELEFON, DATA OCH ANTENNÄT.
TU	UTTAG MED ELEKTRONISK TIMER 1150 Ö.G.
KF	UTTAG FÖR KYL/FRYS 2000 Ö.G.
UA	UTTAG FÖR ALLMÄN UTRUSTNING 1150 Ö.G.
SF	UTTAG FÖR SPISFLÄKT 2000 Ö.G.
ES	PERILEXUTTAG FÖR ELSPIS 300 Ö.G.
TM	SÄKERHETSBRYTARE FÖR TVÄTTMASKIN 1500 Ö.G.
TT	SÄKERHETSBRYTARE FÖR TORKTUMLARE 1500 Ö.G.
TS	SÄKERHETSBRYTARE FÖR TORKSKÅP 1500 Ö.G.
KM	SÄKERHETSBRYTARE FÖR KALLMANGEL 1500 Ö.G.
B	BASTUAGGREGAT.
CP	CENTRALUTRUSTNING FÖR PORTTELEFONANLÄGGNING.
PT	PORTTELEFONANLÄGGNING UPP GENOM SCHAKT.
K	NÄRVARODETEKTOR BELYSNINGSSTYRNING TRAPPHUS.
B1	BELYSNINGSANLÄGGNING FÖR TRAPPHUS UPP GENOM SCHAKT. BELYSNINGSGRUPP 2-FAS. VARANNAN ARMATUR ANSLUTEN TILL OLIKA FASER, BELYSNINGEN STYRS MED NÄRVARODETEKTORER ENLIGT B2.
B2	MANÖVERSLINGA MED NÄRVARODETEKTORER UPP GENOM SCHAKT.
UN	STÄDUTTAG INOM ELNISCH.
BR	ELKY 2x1 RÖD TILL RÖKDETEKTORER FÖR UTR.LARM.
BL	ELKY 2x1 RÖD TILL LARMDON FÖR UTR.LARM.
BM	MATNING CENTRALUTRUSTNING UTRYMNINGSLARM.
H	BRANDKLASSAD (EI-30) KABEL 5-LED / 10 KVMM OCH PARTVINNAD KAT 5 UTP 4x2x0,5 FÖR TELEKOM. TILL HISSAUTOMATIKSKÅP PLAN 4.
YB	LEDNING TILL YTTERBELYSNING.
LJ	TILL LJUSRELÄ PÅ NORRFASAD.

FÖRESKRIFTER

FBRI OVAN FASTA OCH DEMONTERBARA TAK SAMT INFÄLLT I VÄGGAR.

EBB-AL UTANPÅLIGGANDE, I LEDNINGSKANALER, PÅ KABELRÄNNOR, PÅ KABELSTEGAR SAMT DELVIS INFÄLLT OCH UTANPÅLIGGANDE

3-LEDARE / 1,5 KVMM DÄR EJ ANNAT ANGES.

PARTVINNAD KAT 5 UTP 4x2x0,5 TILL RIKSTELEFONUTTAG OCH DATAUTTAG.

BET	ÄNT	ÄNDRINGEN ÄNGER	SIGN	DATUM

RELATIONSHANDLING 2003-04-25

PORTALKASERN 43
YSTADS KOMMUN

ERNELKO
ELKONSULT 044-20 20 75
GASKLOCKSGATAN 3 291 54 KRISTIANSTAD
TEL: 044 - 20 20 75 FAX: 044 - 20 20 76

UPPDRAG NR	RITAD AV	HANDLÄGGARE
41	SE	SE
DATUM	ÄNDVARIG	
2002-08-30		

PORTALKASERN 43
OMBYGGNAD TILL BOSTADSRÄTTSFÖRENING
PLAN 0, DEL 1
ELANLÄGGNINGAR

SKALA	NUMMER	BET
1:50/A1F	E60:01	