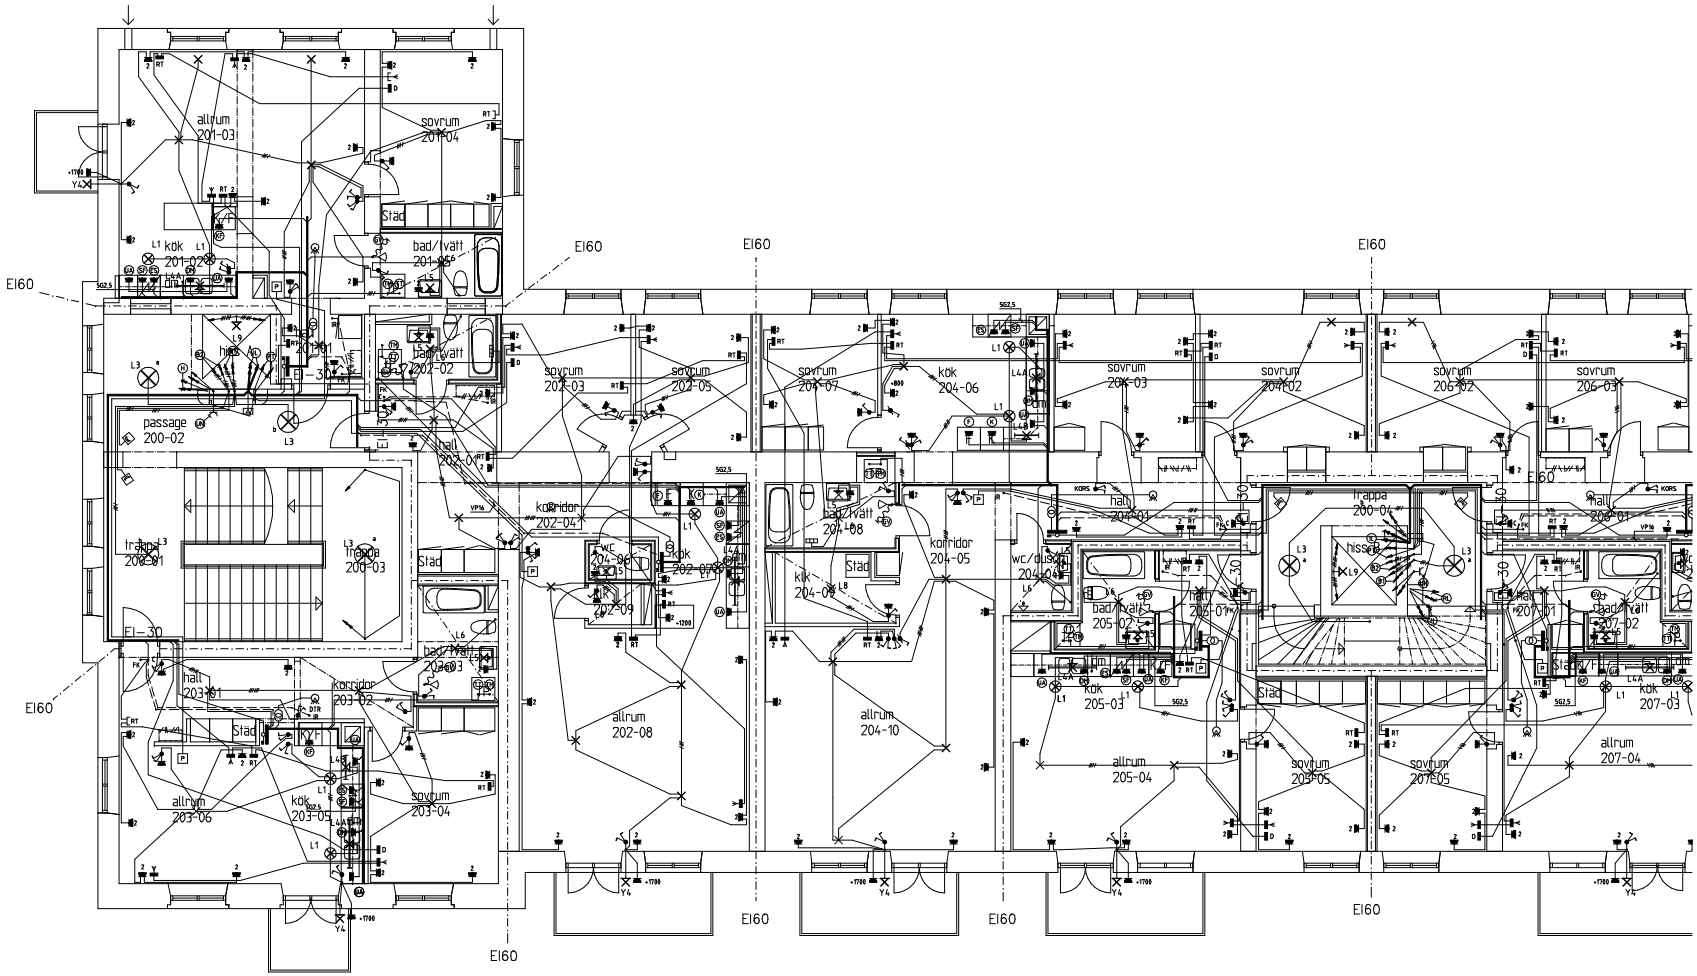

FÖRKLARINGAR

F	UTTAG FÖR FRYS 2000 Ö.G.
K	UTTAG FÖR KYLSKÅP 2000 Ö.G.
KF	UTTAG FÖR KYL/FRYS 2000 Ö.G.
UA	UTTAG FÖR ALLMÄN UTRUSTNING 1150 Ö.G.
SF	UTTAG FÖR SPISFLÄKT 2000 Ö.G.
ES	PERILEXUTTAG FÖR ELSPIS 300 Ö.G.
DM	UTTAG FÖR DISKMASKIN 300 Ö.G.
TM	ANSLUTNINGSDOSA FÖR TVÄTTMASKIN 1200 Ö.G.
TT	ANSLUTNINGSDOSA FÖR TORKTUMLARE 1200 Ö.G.
GV	ELEKTRISK GOLVVÄRMESLINGA.
▽	TERMOSTAT FÖR ELEKTRISK GOLVVÄRME 1700 Ö.G.
C	APPARATDOSA FÖR FRAMTIDA CENTRALUTRUSTNING INBROTTSLARM 100 MM UNDER TAK.
FK	APPARATDOSA FÖR FRAMTIDA FÖRBIKOPPLARE INBROTTSLARM 1590 Ö.G.
IR	APPARATDOSA FÖR FRAMTIDA IR-DETEKTOR INBROTTSLARM 200 FRÅN TAK.
X	UTAN BETECKNING ÄR LAMPUTTAG.
	ANTENNUTTAG 200 Ö.G.
RT	RIKSTELEFONUTTAG 200 Ö.G.
D	DATAUTTAG FÖR BREDBANDSANSLUTNING 200 Ö.G.
P	PORTTELEFONAPPARAT 1500 Ö.G.
PT	PORTTELEFONANLÄGGNING UPP GENOM SCHAKT.
IR	NÄRVARODETEKTOR BELYSNINGSSTYRNING TRAPPHUS.
B1	BELYSNINGSANLÄGGNING FÖR TRAPPHUS UPP GENOM SCHAKT, BELYSNINGSGRUPP 2-FAS, VARANNAN ARMATUR ANSLUTEN TILL OLIKA FASER. BELYSNINGEN STYRS MED NÄRVARODETEKTORER ENLIGT B2.
B2	MANÖVERSLINGA MED NÄRVARODETEKTORER UPP GENOM SCHAKT.
UN	STÄDUTTAG INOM ELNISCH.
IL	INSTALLATIONSLEDNINGAR UPP GENOM SCHAKT I TRAPPHUS FÖR EL, RIKSTELEFON, DATA OCH ANTENNÄT.
H	BRANDKLASSAD (EI-30) KABEL 5-LED / 10 KVMM OCH PARTVINNAD KAT 5 UTP 4x2x0,5 FÖR TELEKOM, TILL HISSAUTOMATIKSKÅP PLAN 4.
RL	BRANDKLASSAD LEDNING 4-LED TILL RÖKLUCKA PLAN 5 FÖR HÅLLMAGNET OCH SIGNALGIVARE.

FÖRESKRIFTER

FÖRR OVAN FASTA OCH DEMONTERBARA TAK SAMT INFÄLLT I VÄGGAR.

FÖR ALL UTANPÅLIGGANDE I LEDNINGSKANALER, PÅ KABELRÄNNOR, PÅ KABELSTEGAR SAMT DELVIS INFÄLLT OCH UTANPÅLIGGANDE

3-LEDARE / 1,5 KVMM DÄR EJ ANNAT ANGES.

PARTVINNAD KAT 5 UTP 4x2x0,5 TILL RIKSTELEFONUTTAG OCH DATAUTTAG.

BET	ÄNT	ÄNDRINGEN ÄNDER	SIGN	DATUM

RELATIONSHANDLING 2003-04-25

PORTALKASERN 43
YSTADS KOMMUN

ERNELKO
ELKONSULT 044-20 20 75
BASKLOCKSGATAN 3 291 54 KRISTIANSTAD
TEL 044 - 20 20 75 FAX 044 - 20 20 76

UPPDRAG NR	RITAD AV	HANDLINGSDATE
41	SE	SE
DATUM	ANSVARIG	
2002-08-30		

PORTALKASERN 43
OMBYGGNAD TILL BOSTADSRÄTTSFÖRENING
PLAN 2, DEL 1
ELANLÄGGNINGAR

SKALA	RITNING	BET
1:50 / A1F	E60:05	