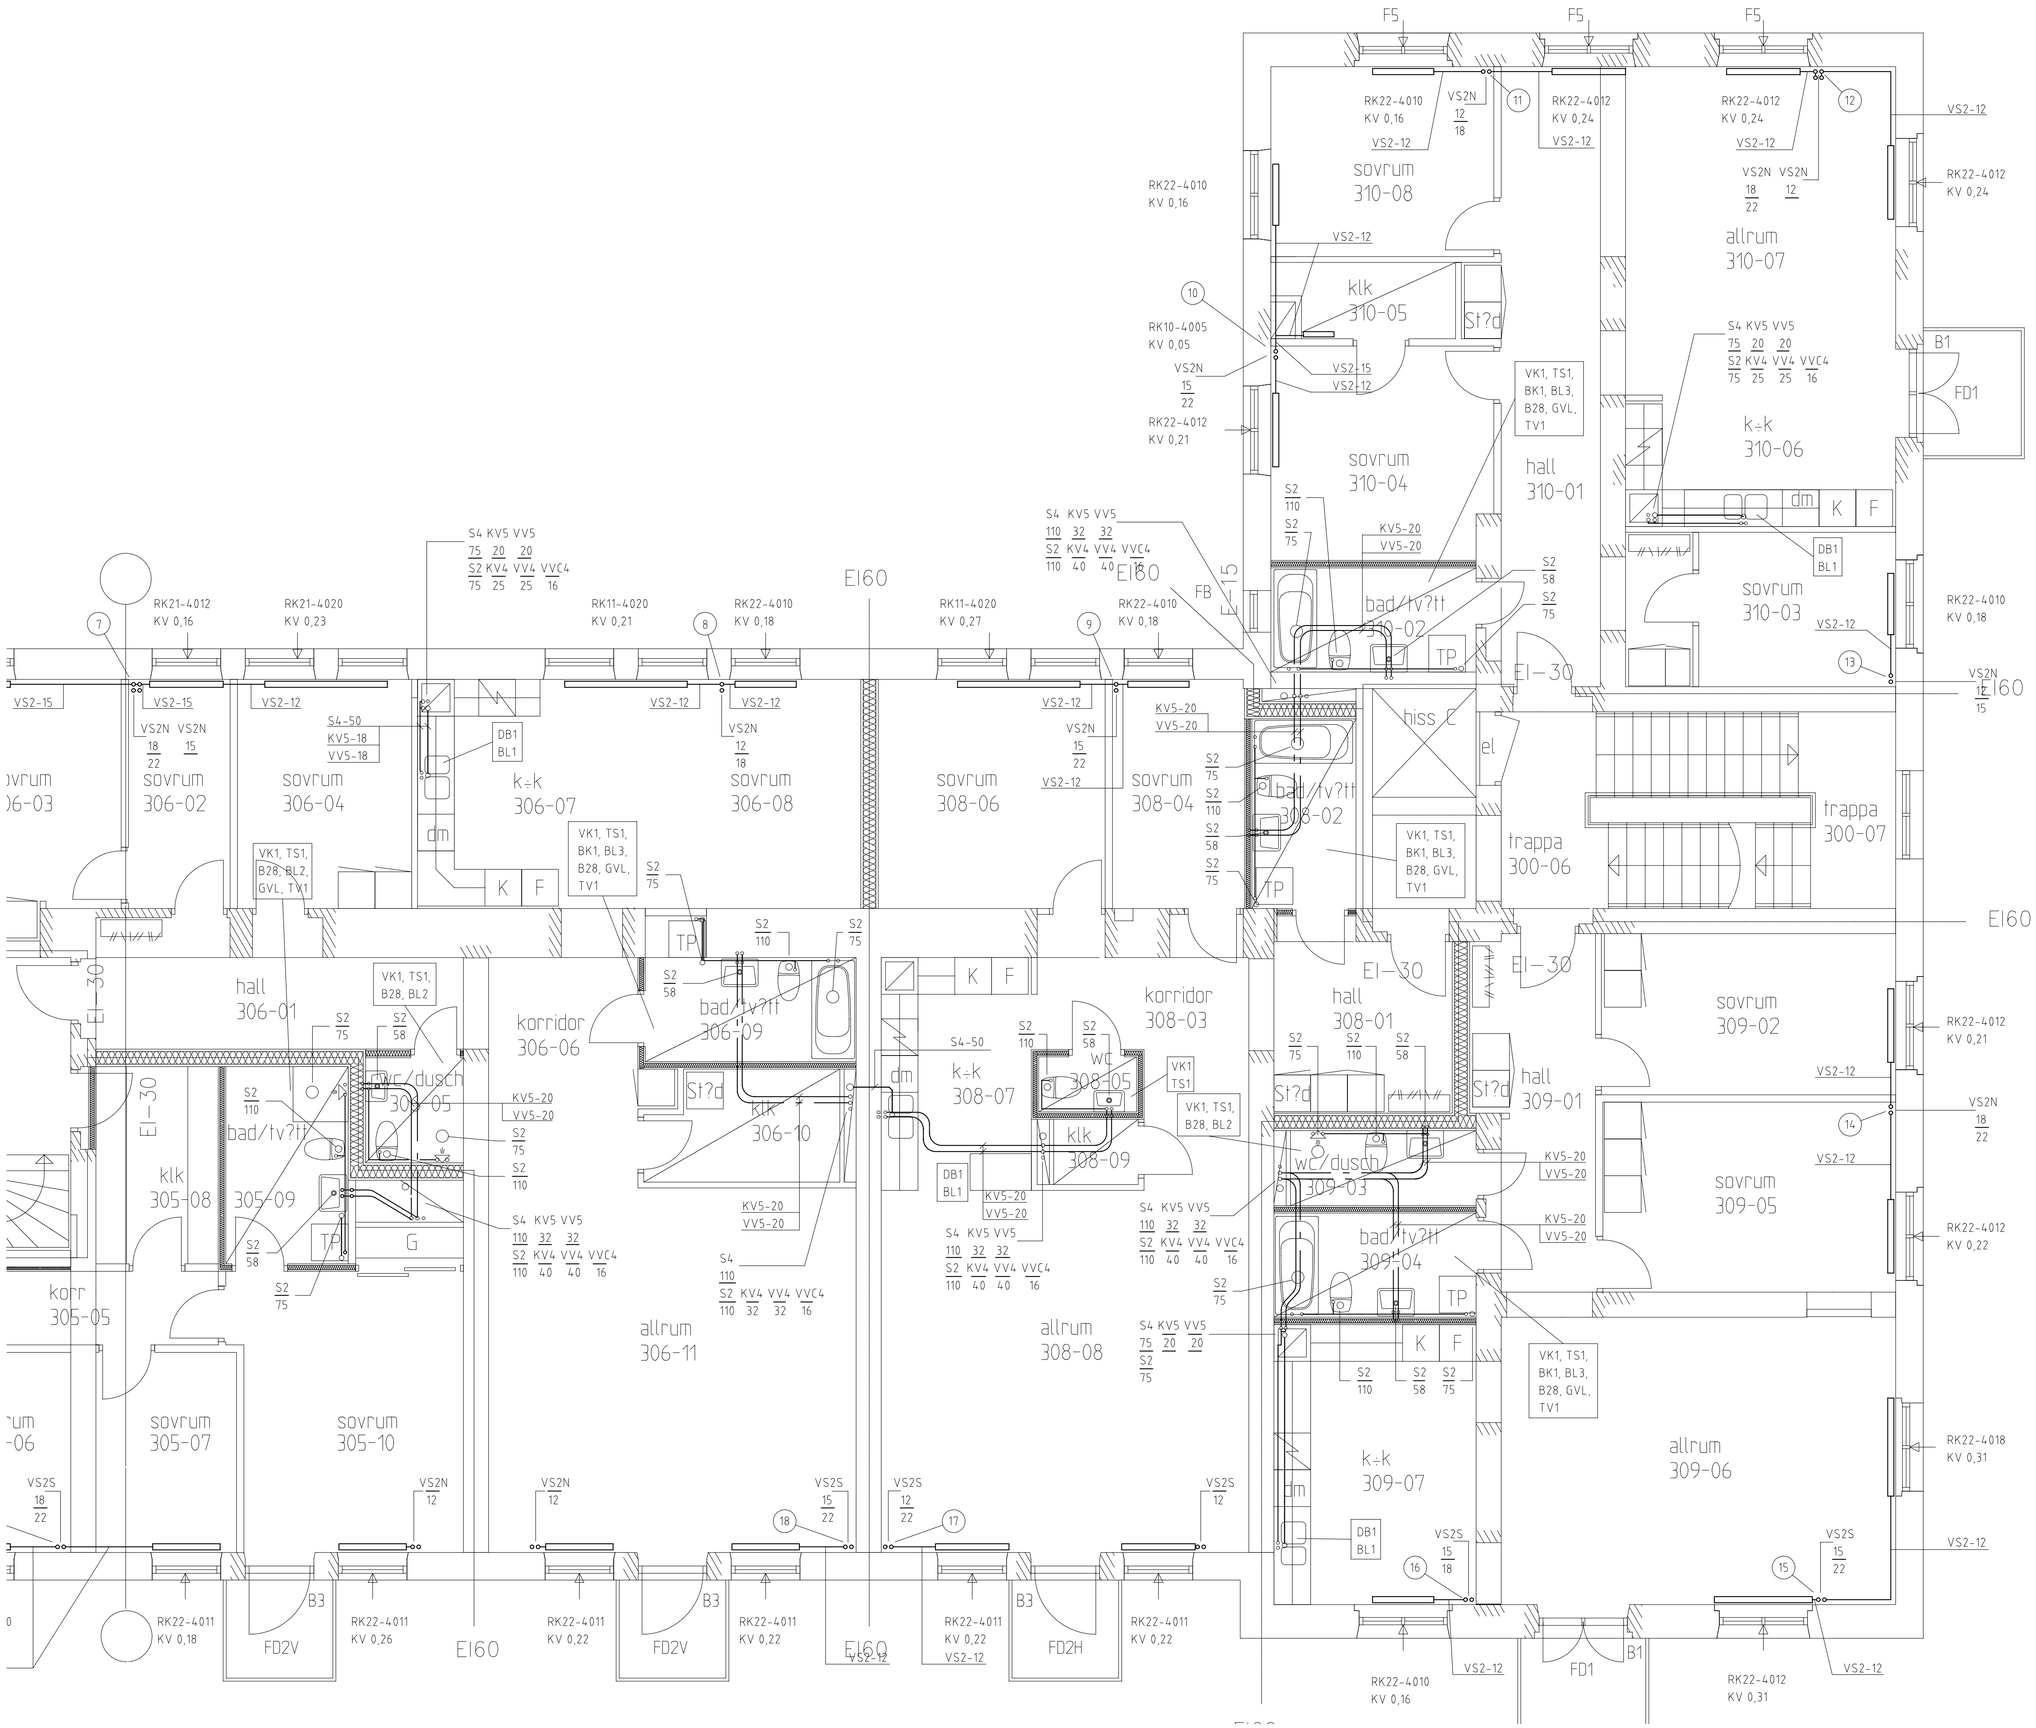

RITNINGSBETECKNINGAR

S2	Spillvatten, MA-rör
S4	Spillvatten, PP-rör
KV1	Kallvatten, kopparrör serie 2
KV3	Kallvatten, PEM PN 10
KV4	Kallvatten, plaströr typ LK
KV5	Kallvatten, rör i rör typ LK
VV1	Varmvatten, kopparrör serie 2
VV4	Varmvatten, plaströr typ Fysiotherm
VV5	Varmvatten, rör i rör
VVC4	VV-cirkulation, plaströr typ Fysiotherm
VS2	Värme, Mannesmannrör
VS3	Värme, plastisolerade stålrör alt. kopparrör
AV1	Avstängningsventil, vatten
AV2	Avstängningsventil, värme
AV7	Gruppavstängningsventil typ ballofix
RV1	Reglerventil, vatten
RV2	Reglerventil, värme
VK1	Vattenklosett, standard
VK2	Vattenklosett, med förhöjd skål
TS1	Tvättställ, 560x420 med blandare
TS2	Tvättställ, lika TS, handikappanpassad
DB1	Diskbänk
BK1	Badkar
GVL	Golvvattenlås
BL1	Disklådsblandare
BL2	Duschblandare, med duschanordning
BL3	Kar- och duschblandare, med duschanordning
BL5	Spolblandare, med backventil
TV1	Tappventil, med backventil
VU1	Vattenutkastare, med backventil
B24	Golvbrunn, plast med sidoutlopp
B28	Golvbrunn, typ Purus MA
B30	Golvbrunn, typ Flex
B40	Golvbrunn, typ Bigg
R1	Stamrensrör
RA1	Golvrensrör
VM	Vattenmätare
VGY	Ventilation genom yttertak
VU1	Vattenutkastare med backventil
BV1	Kontrollerbar backventil typ AJ

ANMÄRKNING
ALLA SCHAKT FÖRSES MED INSPEKTIONSLUCKOR (IL)
VID RÖRFÖRDELNING

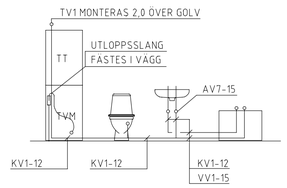

TYPRITNING BADRUM
VATTENINSTALLATION

BET	ANT	ÄNDRINGEN AVSER	DATUM	SIGN

RELATIONSRITNING 03-04-28

PORTALKASERN 43, YSTAD

CALOR AB
KALKSTENSVÄGEN 7
224 78 LUND
TEL 046 - 19 04 80

UPPDRAG NR	RITAD/KONSTR AV	HANDLÄGGARE
0217	MN IN	IN
DATUM 02-09-05	ANSVARIG Gert Roth	

OMBYGGNAD
PLAN 3, DEL 2
VS-ANLÄGGNING

SKALA	NUMMER	BET
A1 = 1:50 A3 = 1:100	V50-032	